



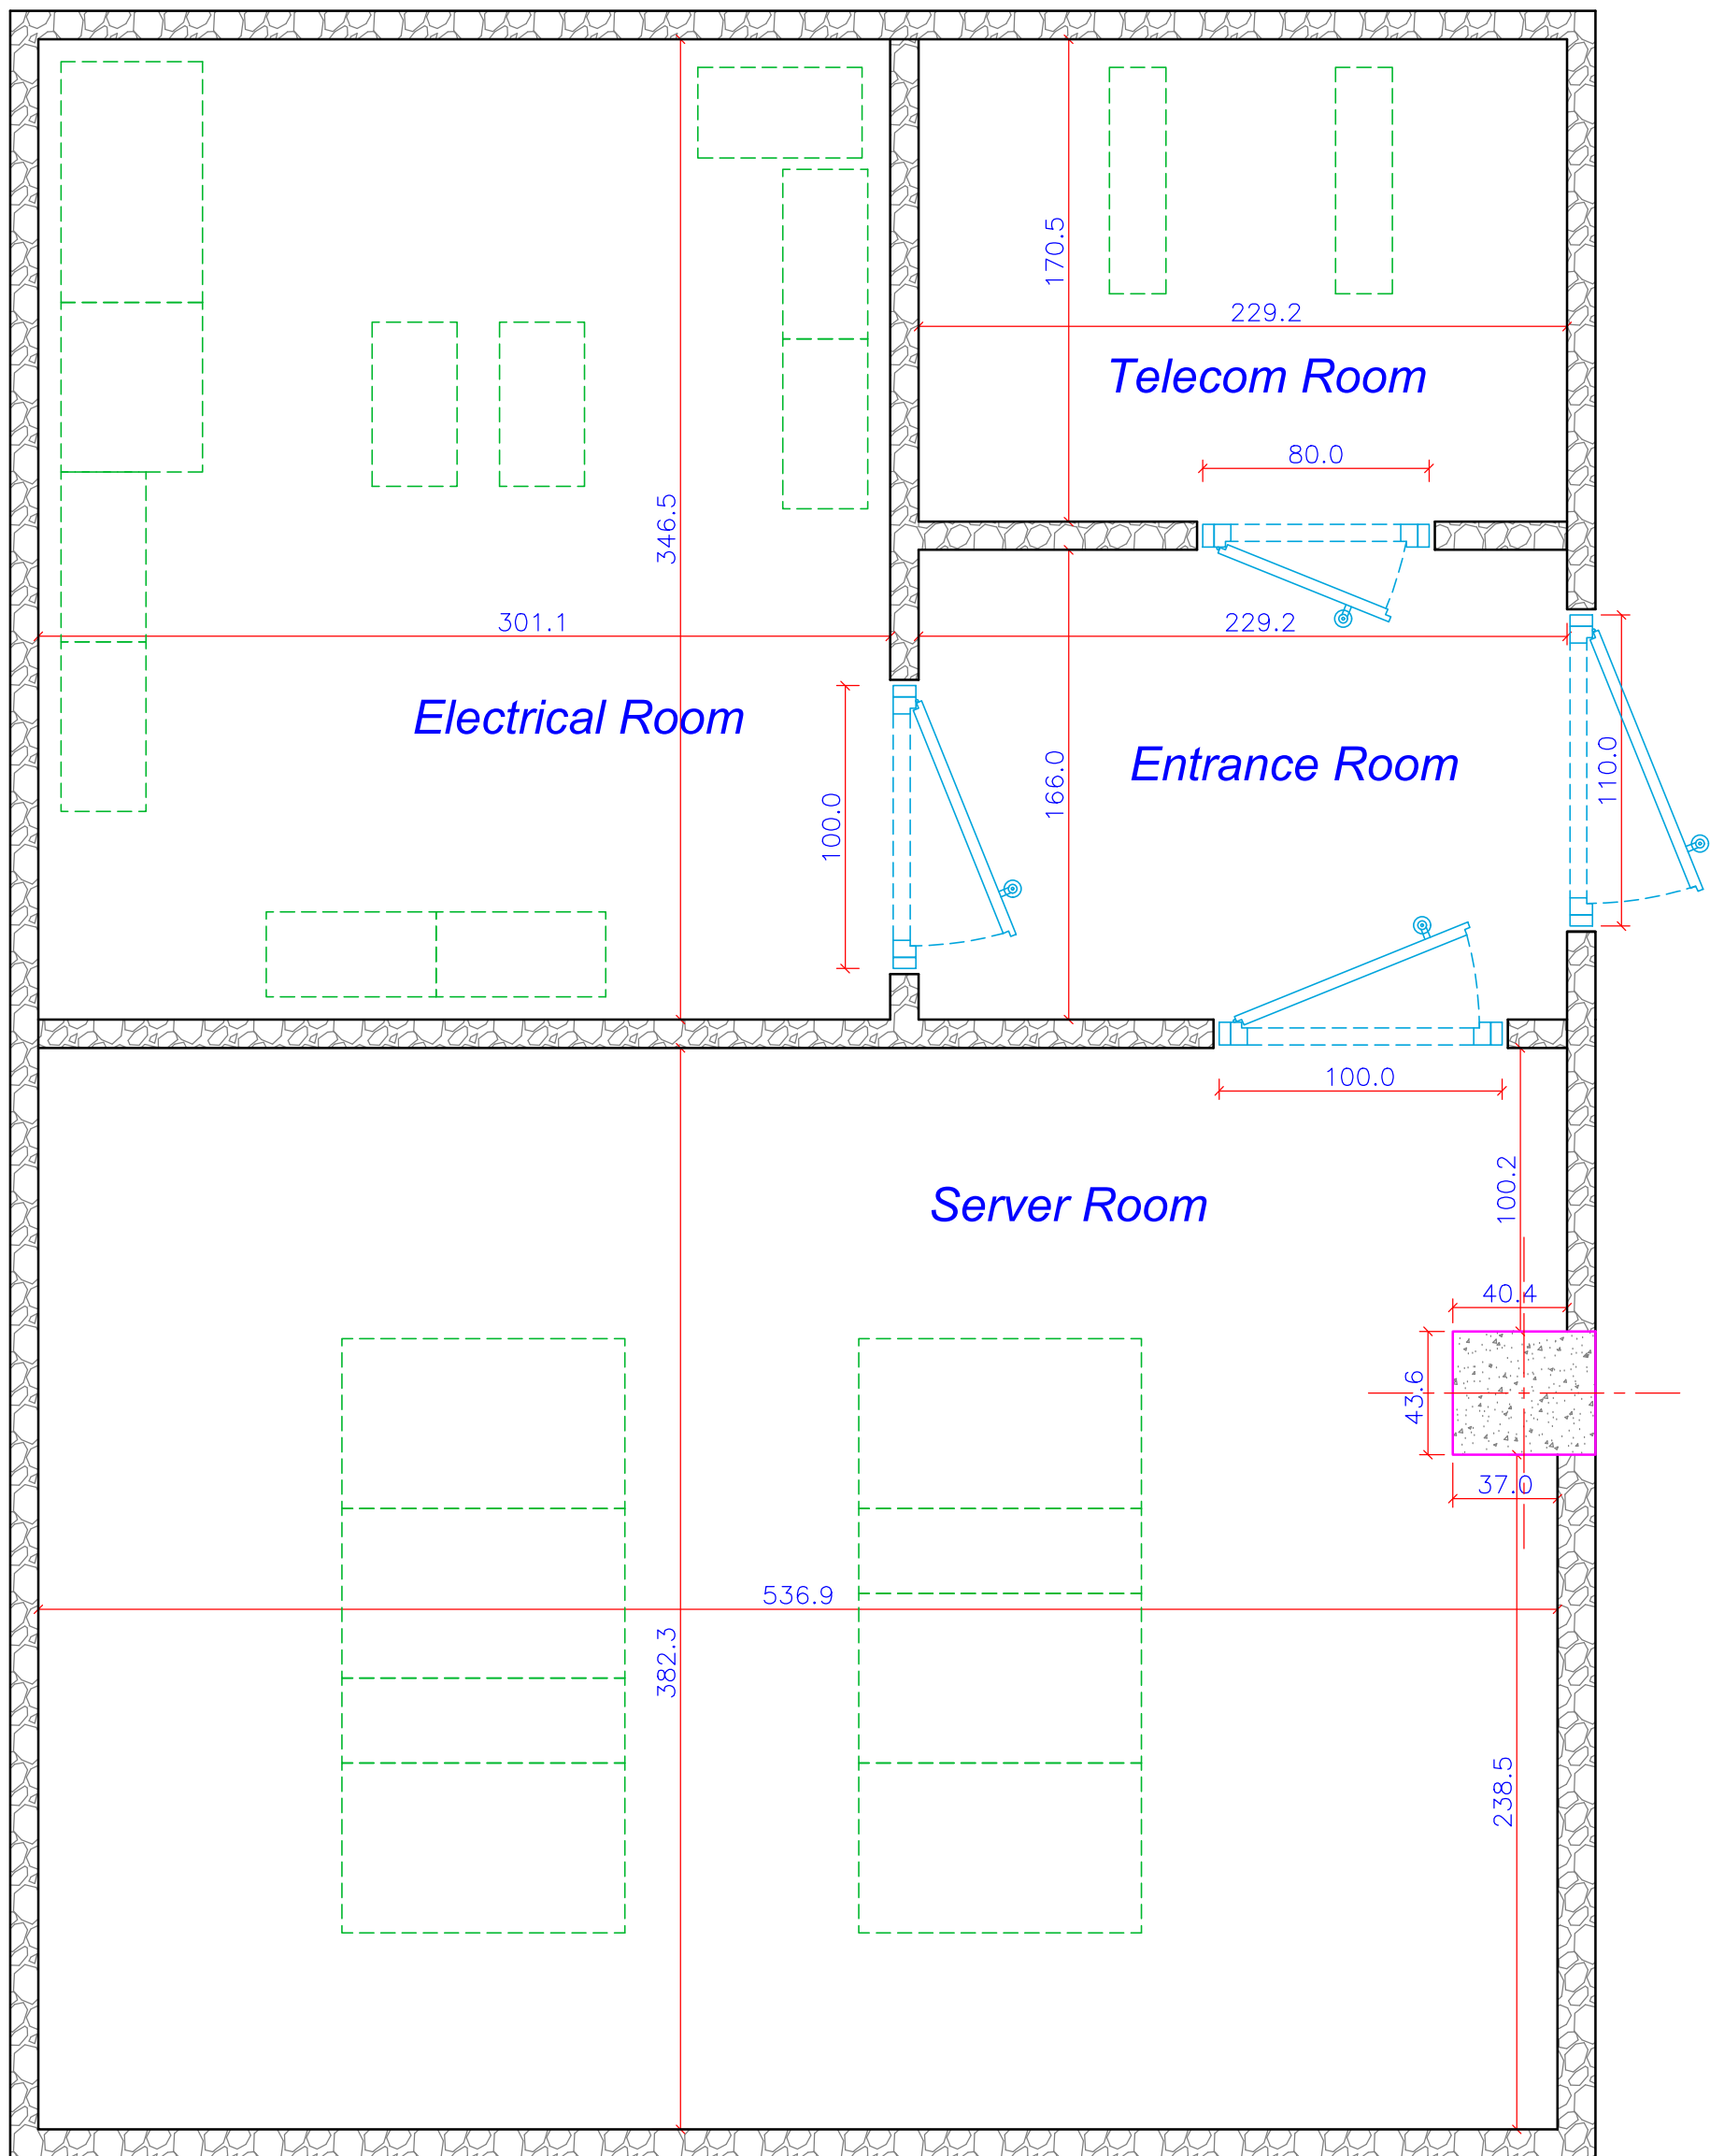

پلان معماری فضاها و اندازه گذاری

مقیاس: A3-1:25

Sheet No : H-01		توضیحات :		پیمانکار:		کارفرما:			
drawing Scale: 1:100	Type: H					 Jey Oil Refining Co.			
Date : 98/12	Rev. : H/3								

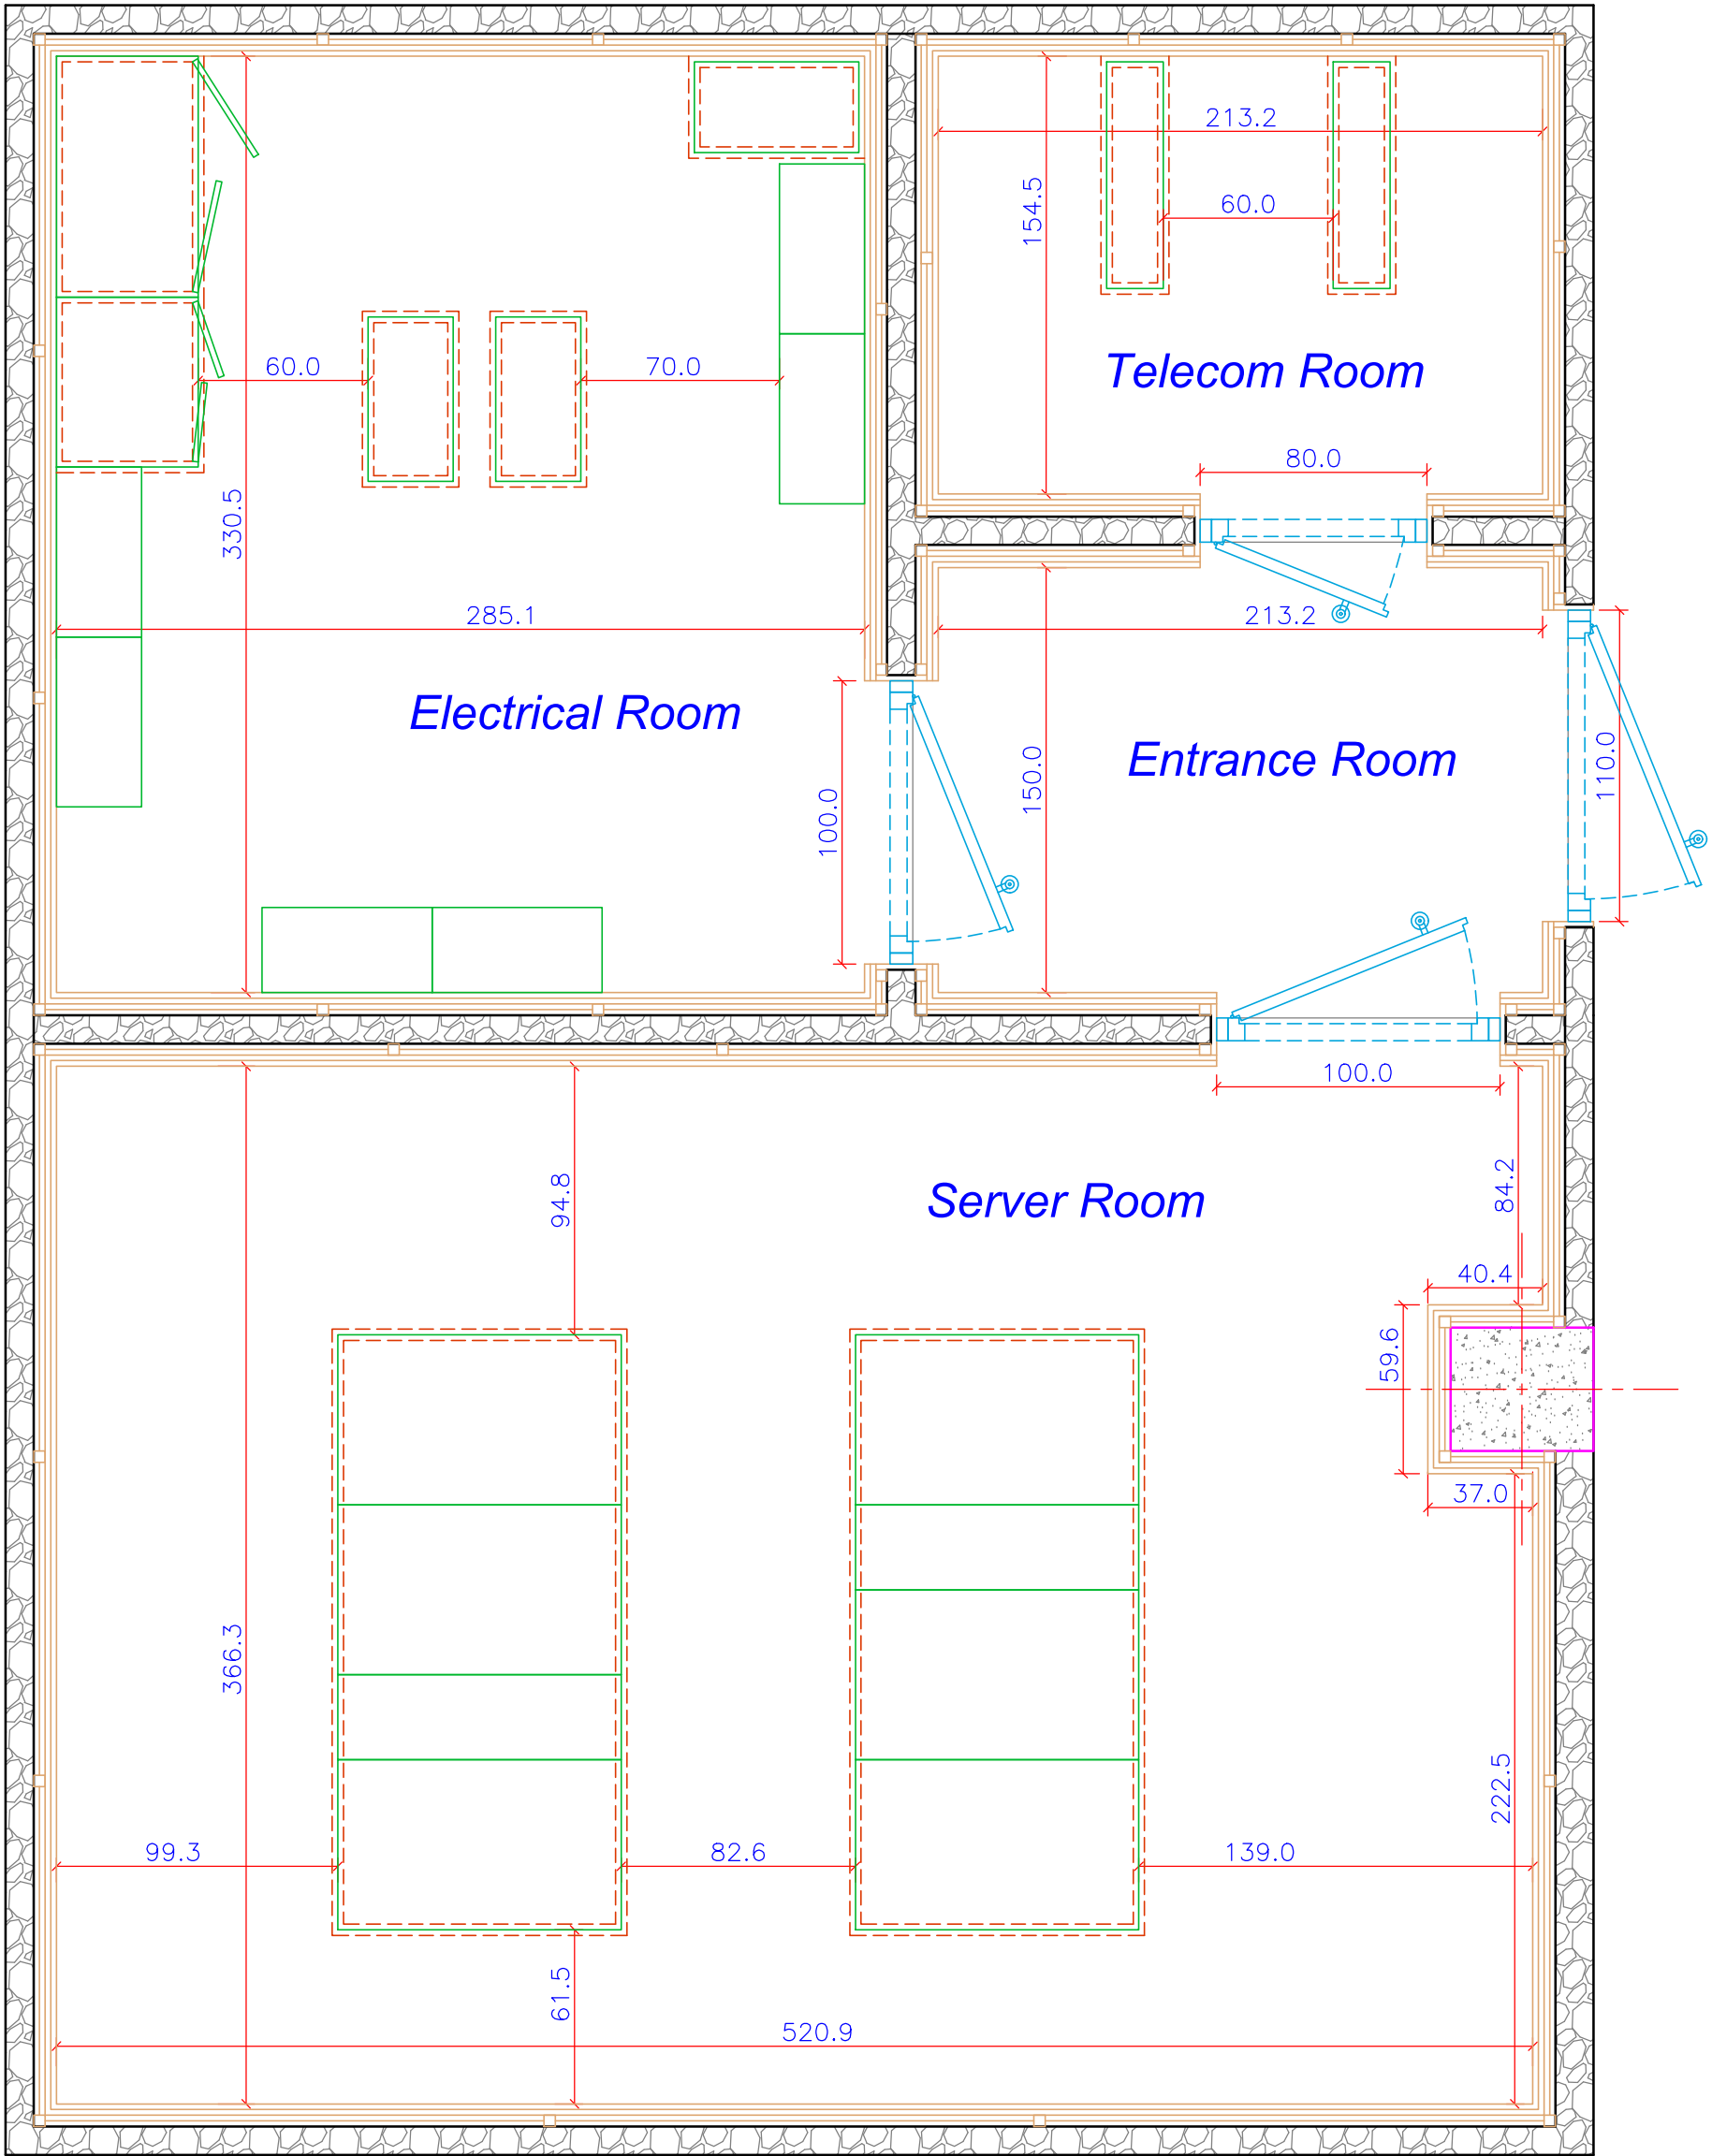



پلان دیوار کاذب و زیرساخت پروفیل آهنی

مقیاس : A3-1:25

Sheet No : H-02	
drawing Scale: 1:100	Type: H
Date : 98/12	Rev. : H/3

توضیحات :

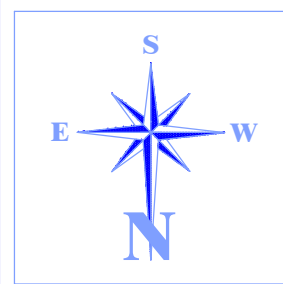

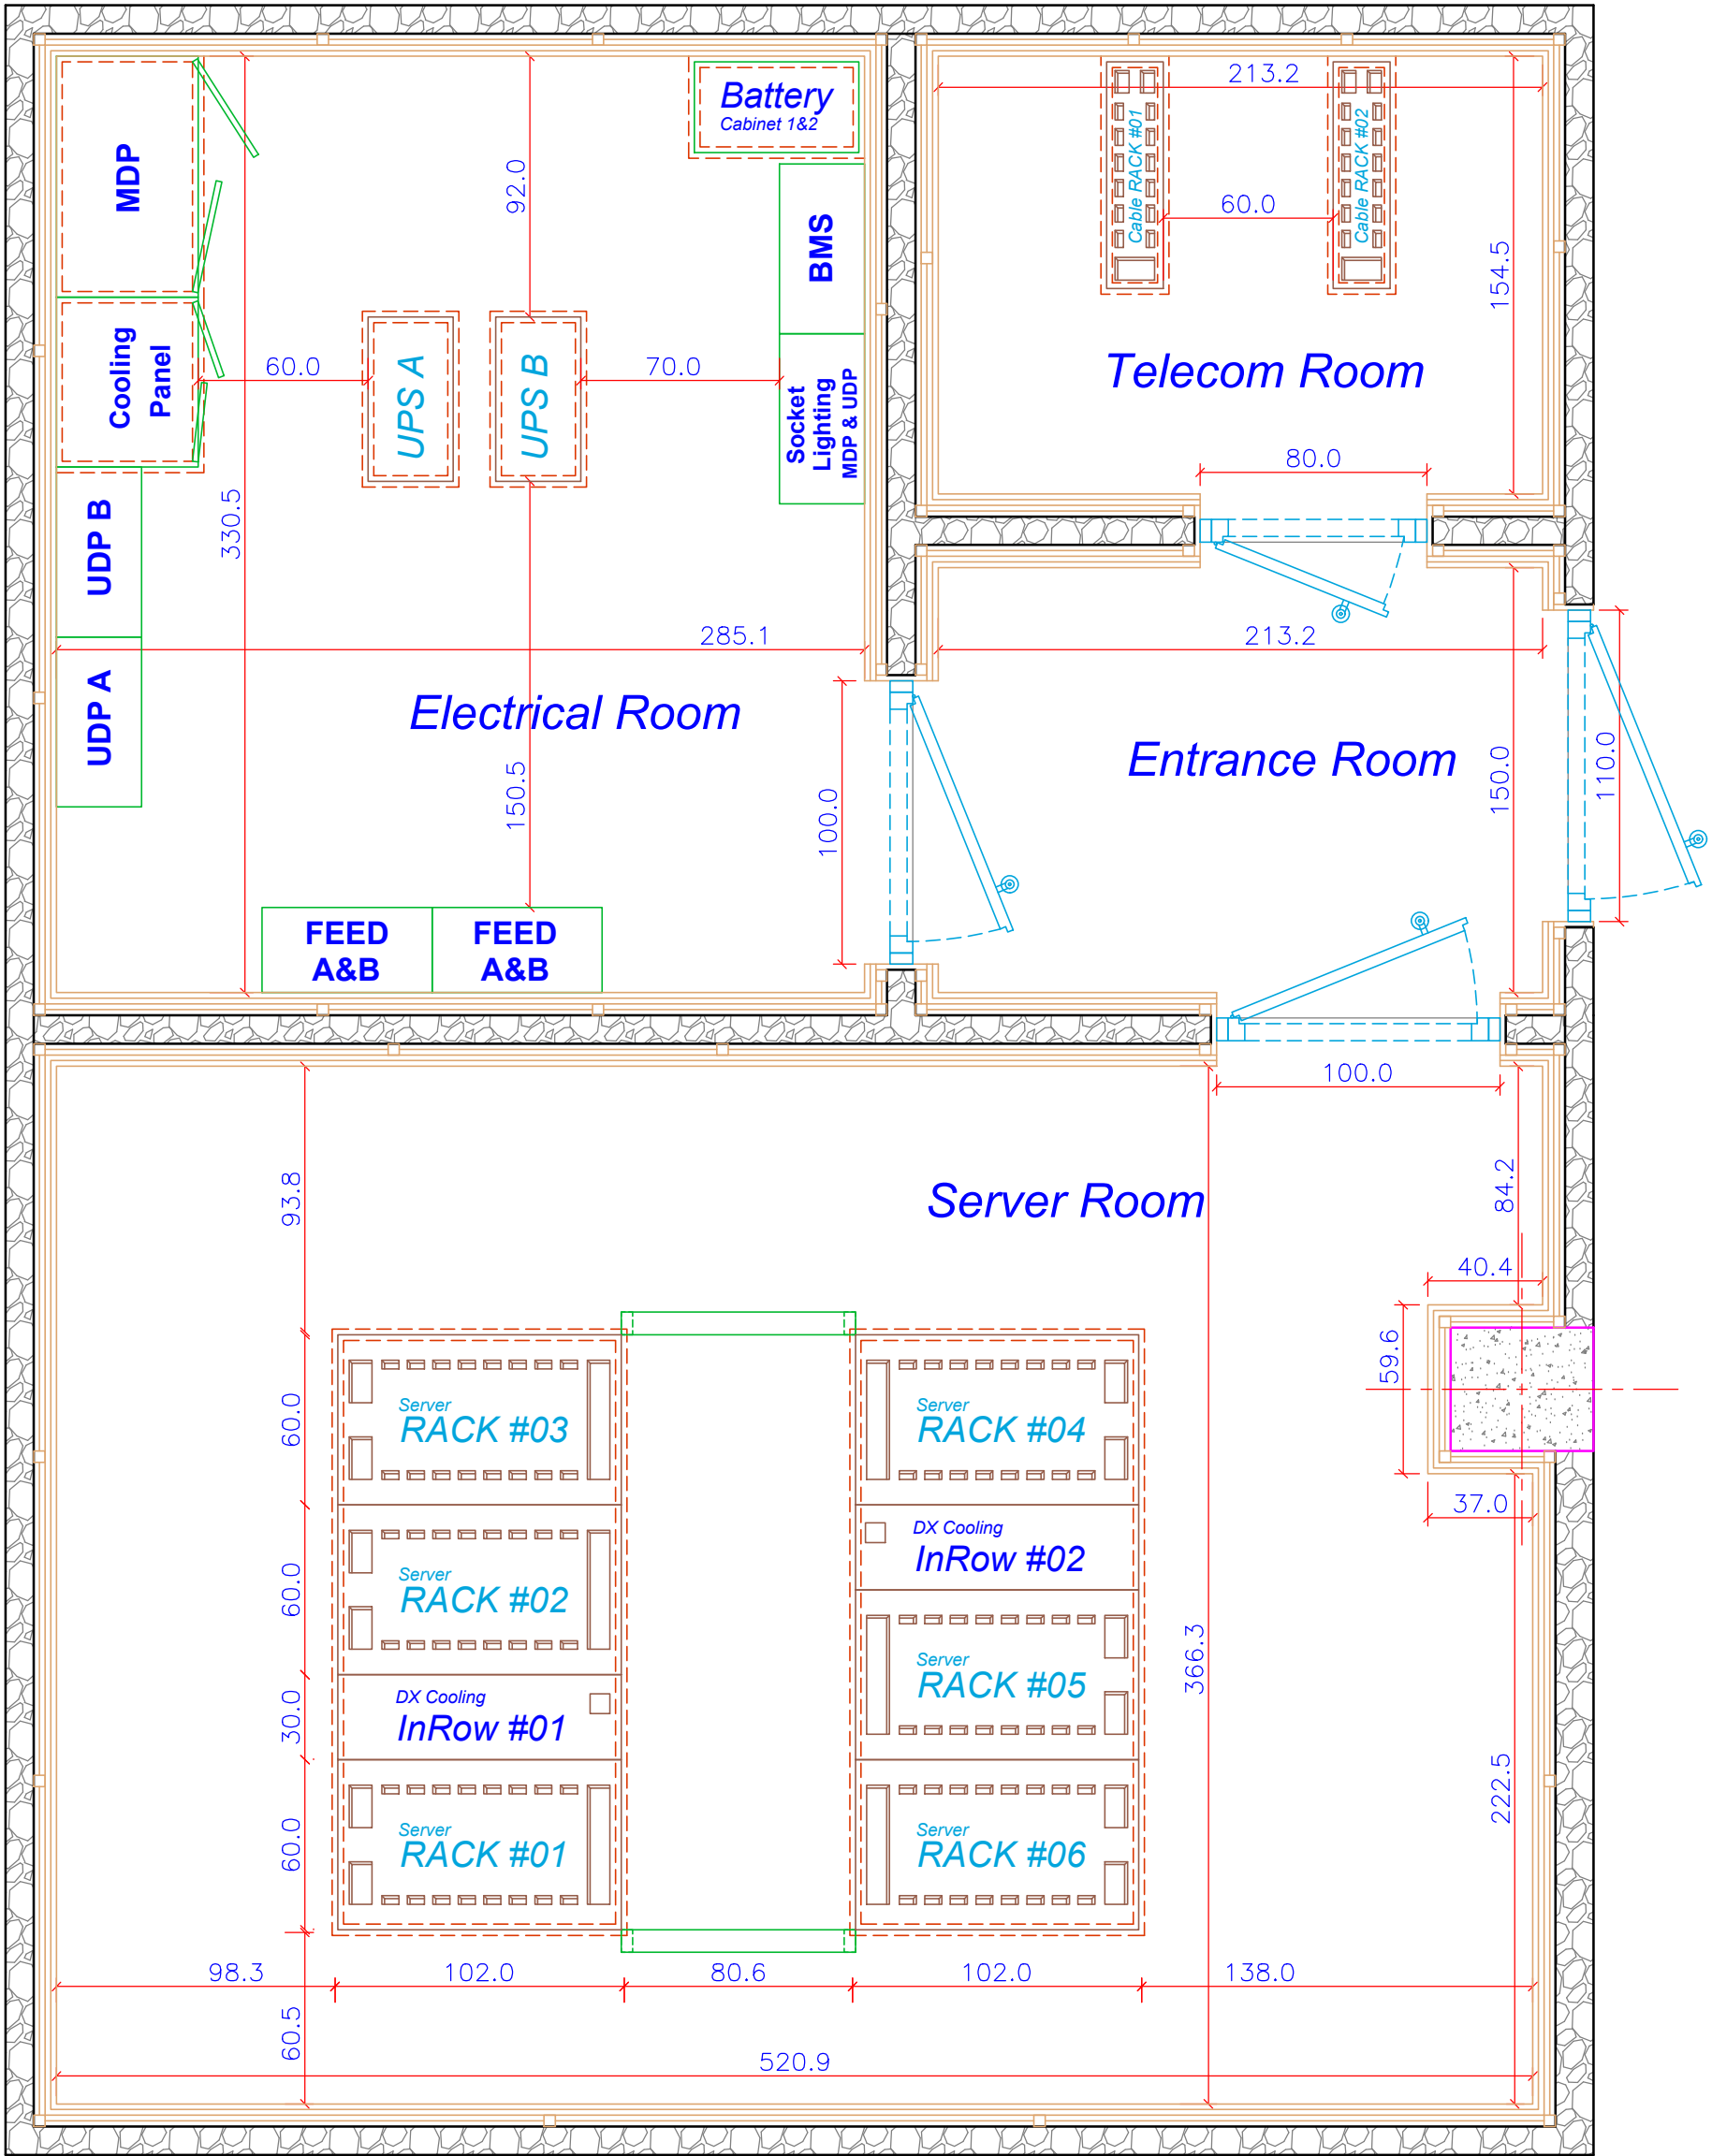



پلان چیدمان تجهیزات و رک ها

مقیاس : A3-1:25

Sheet No : H-03	
drawing Scale: 1:100	Type: H
Date : 98/12	Rev. : H/3


توضیحات :

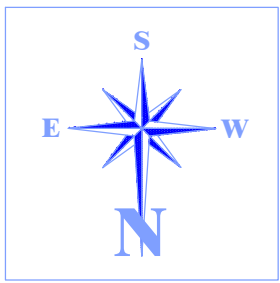


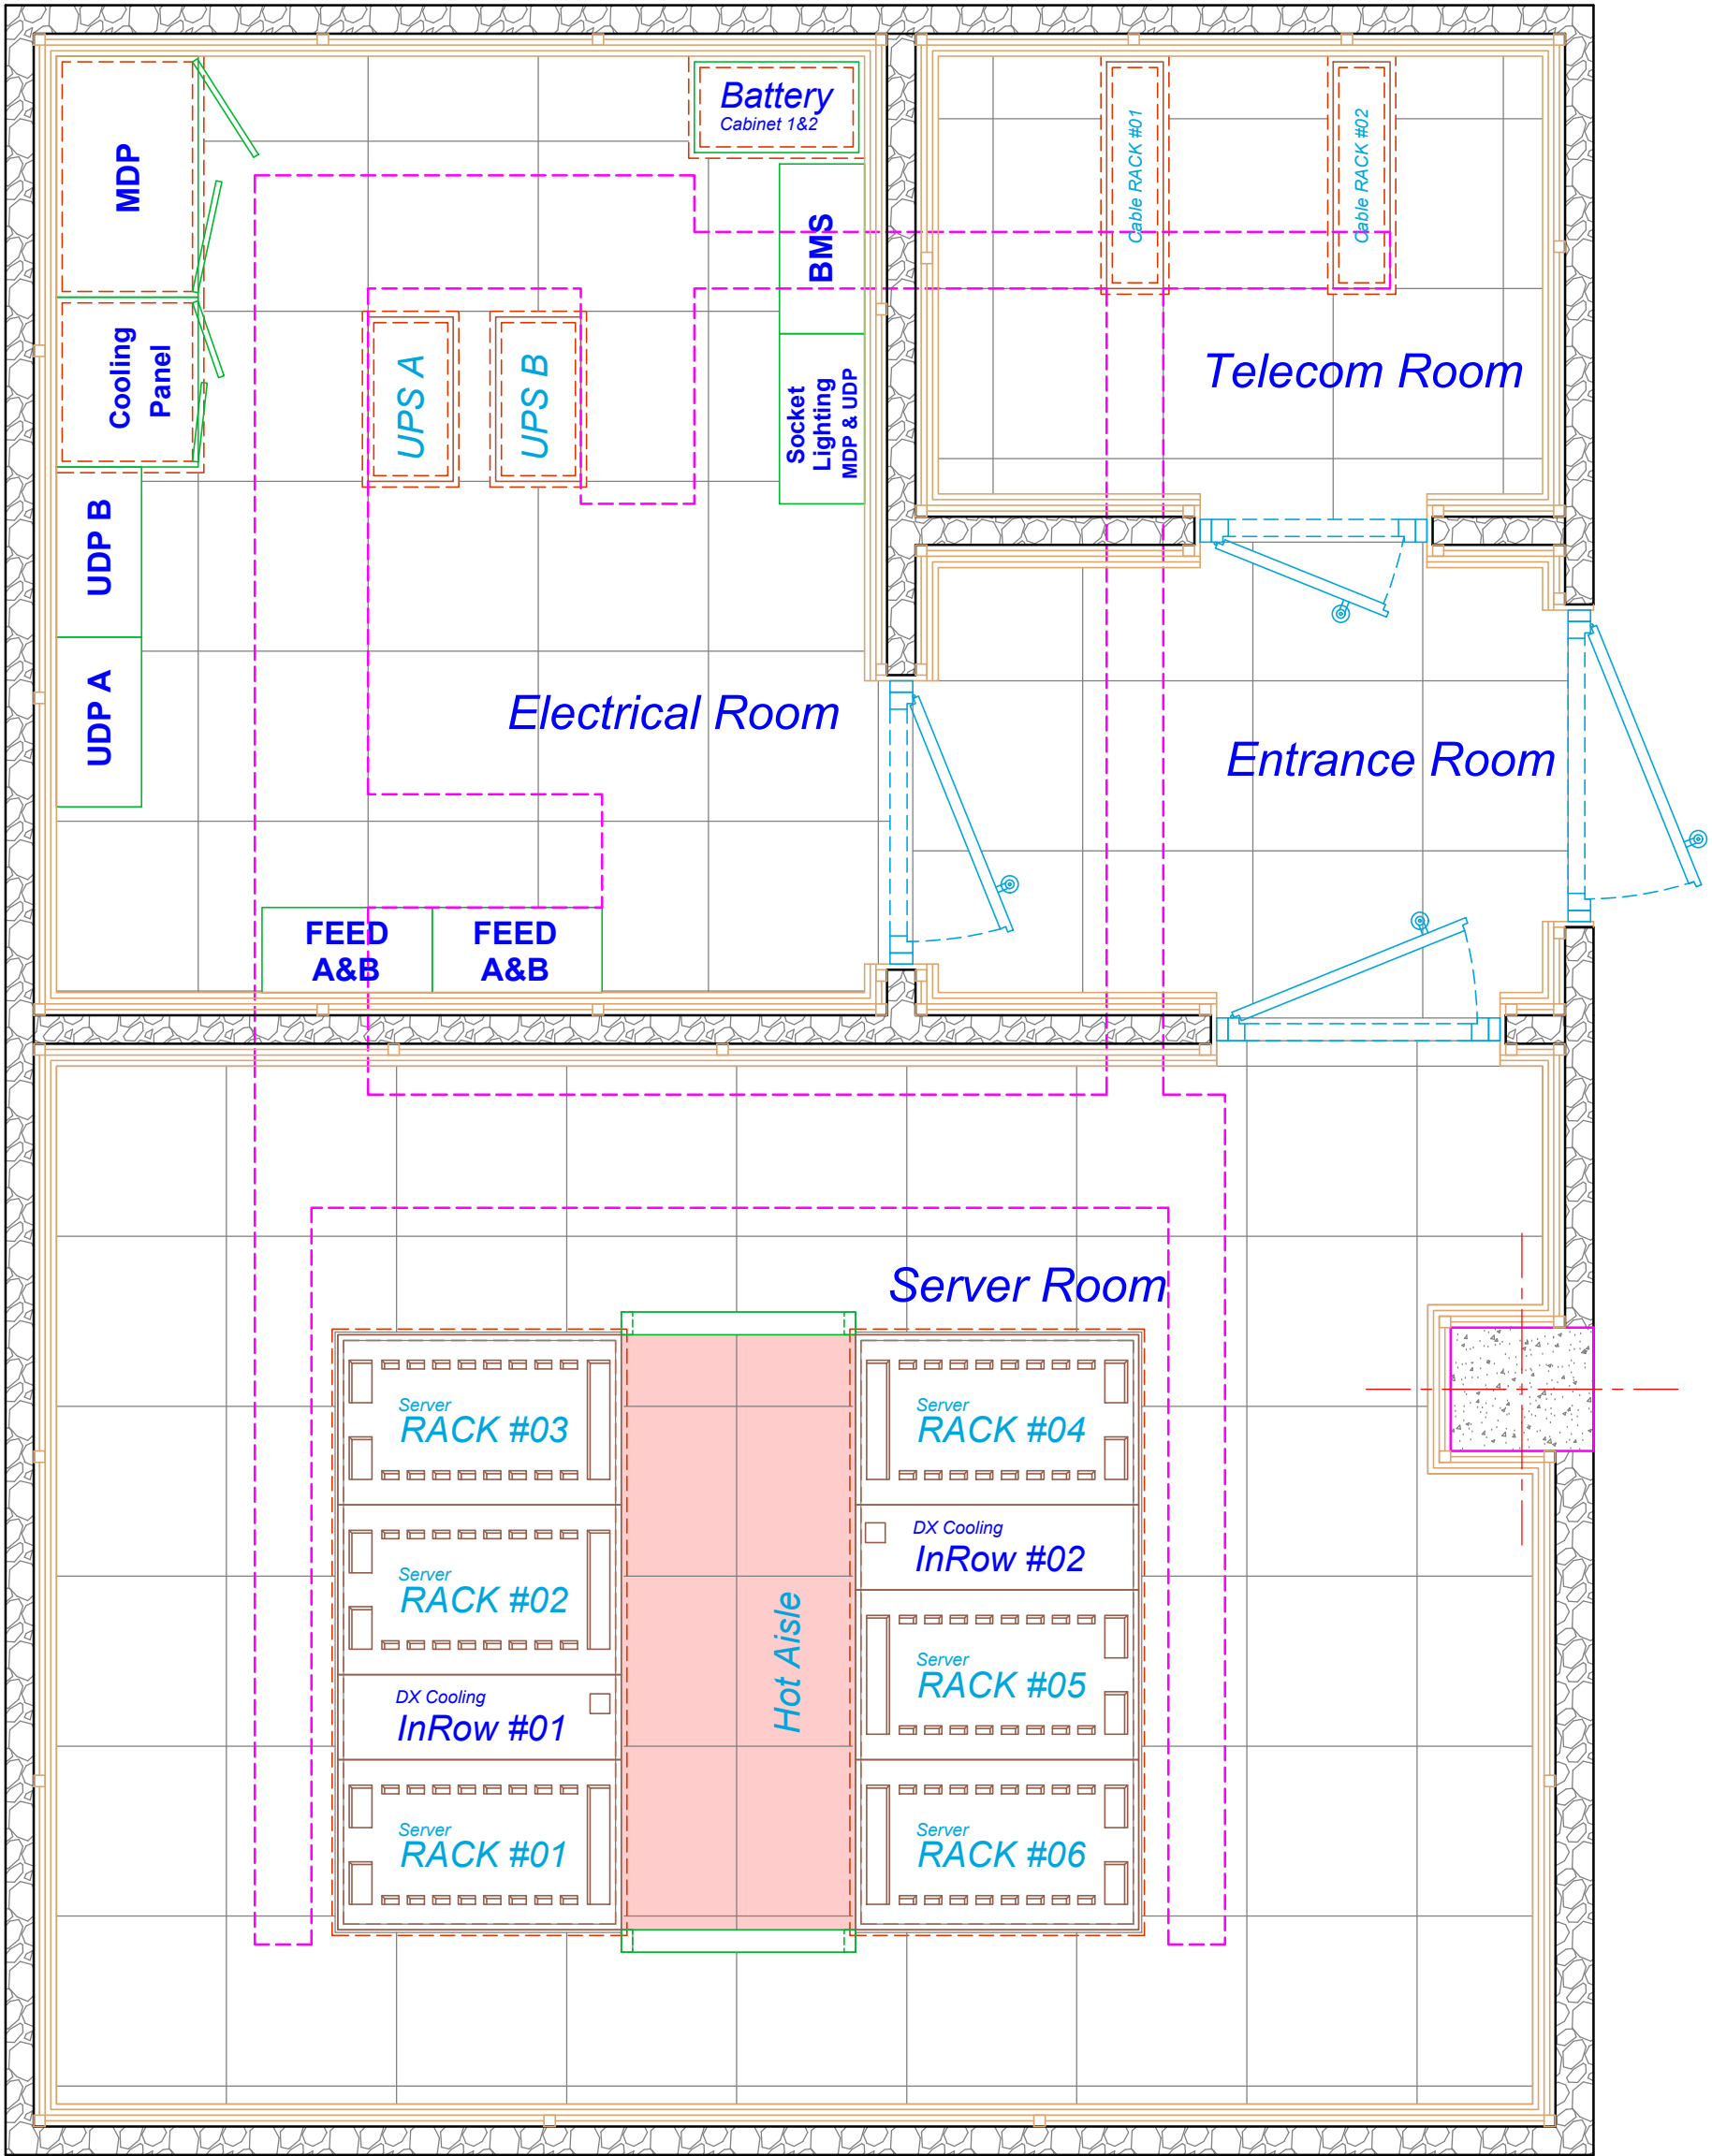

پلان تایل ریزی کف کاذب

مقیاس : A3-1:25

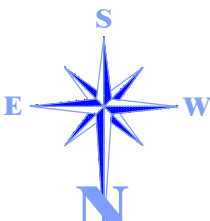H-04		توضیحات :		پیمانکار:		کارفرما:			
Sheet No :									
drawing Scale: 1:100		Type: H							
Date : 98/12		Rev. : H/3							

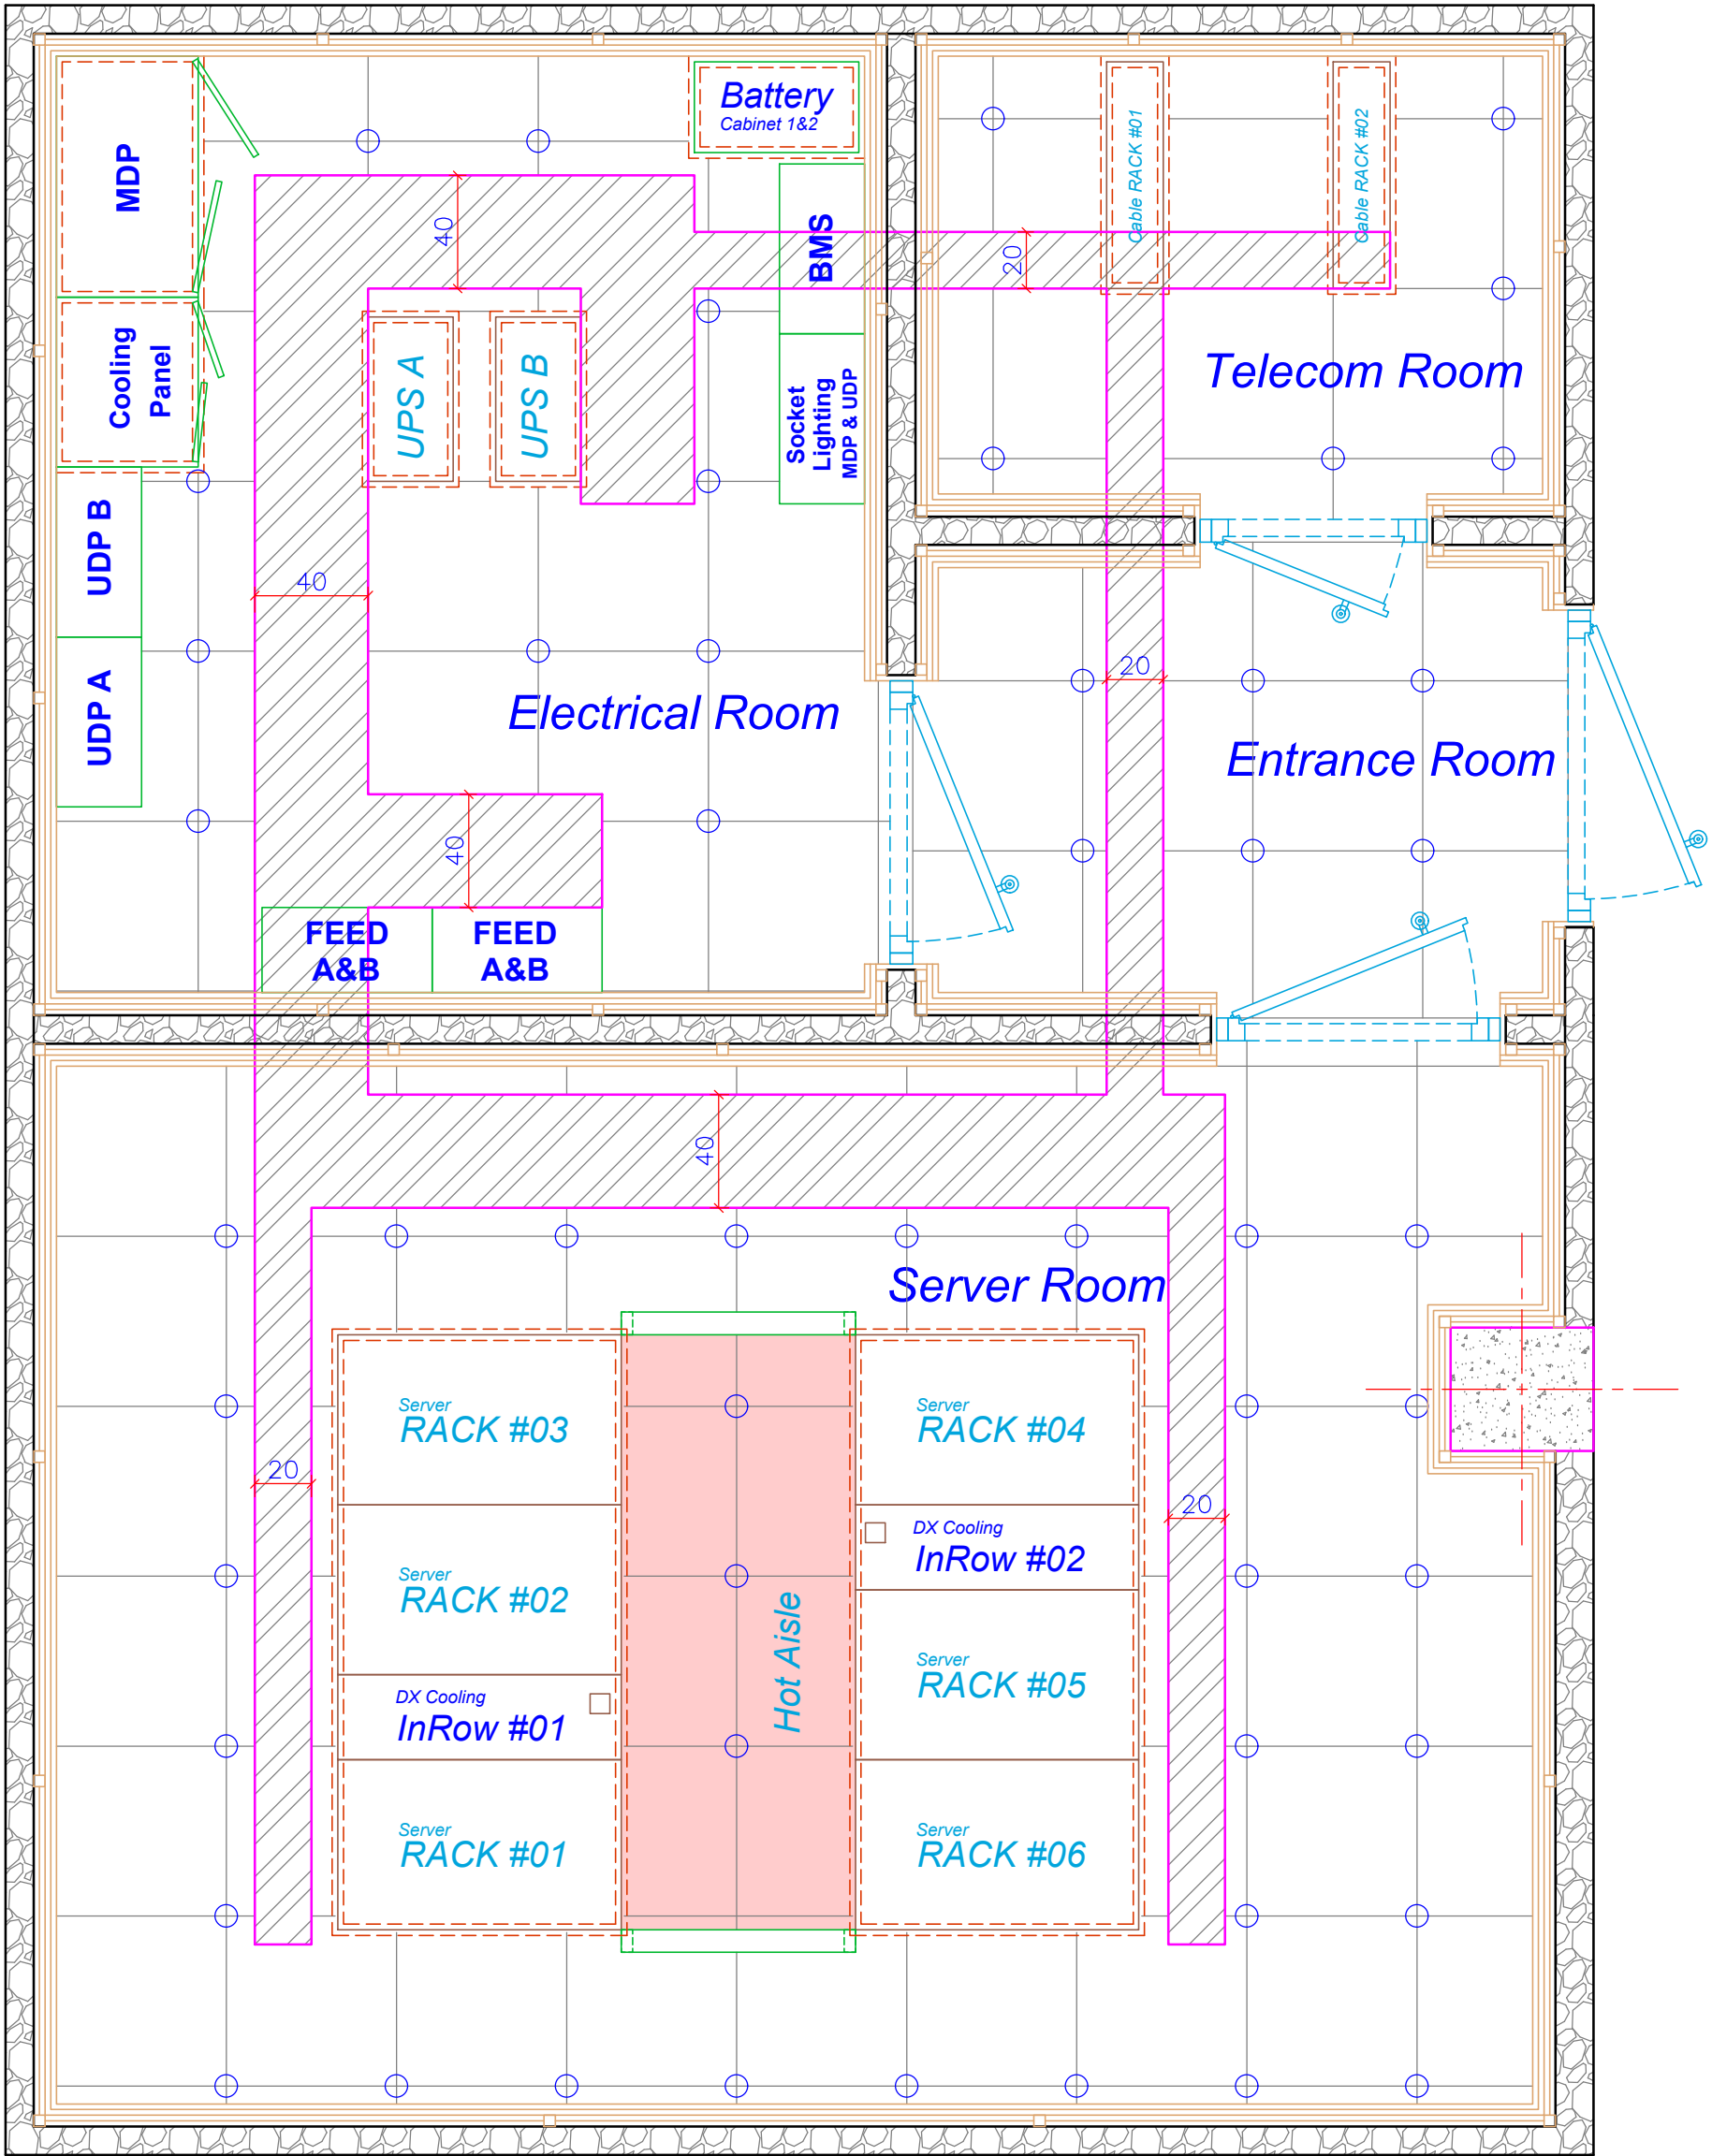

پلان سینی گذاری کف کاذب


مقیاس : 1:25-A3


توضیحات :

پیمانکار :

کارفرما :

Sheet No : H-05	
drawing Scale: 1:100	Type: H
Date : 98/12	Rev. : H/3

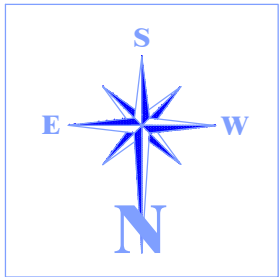


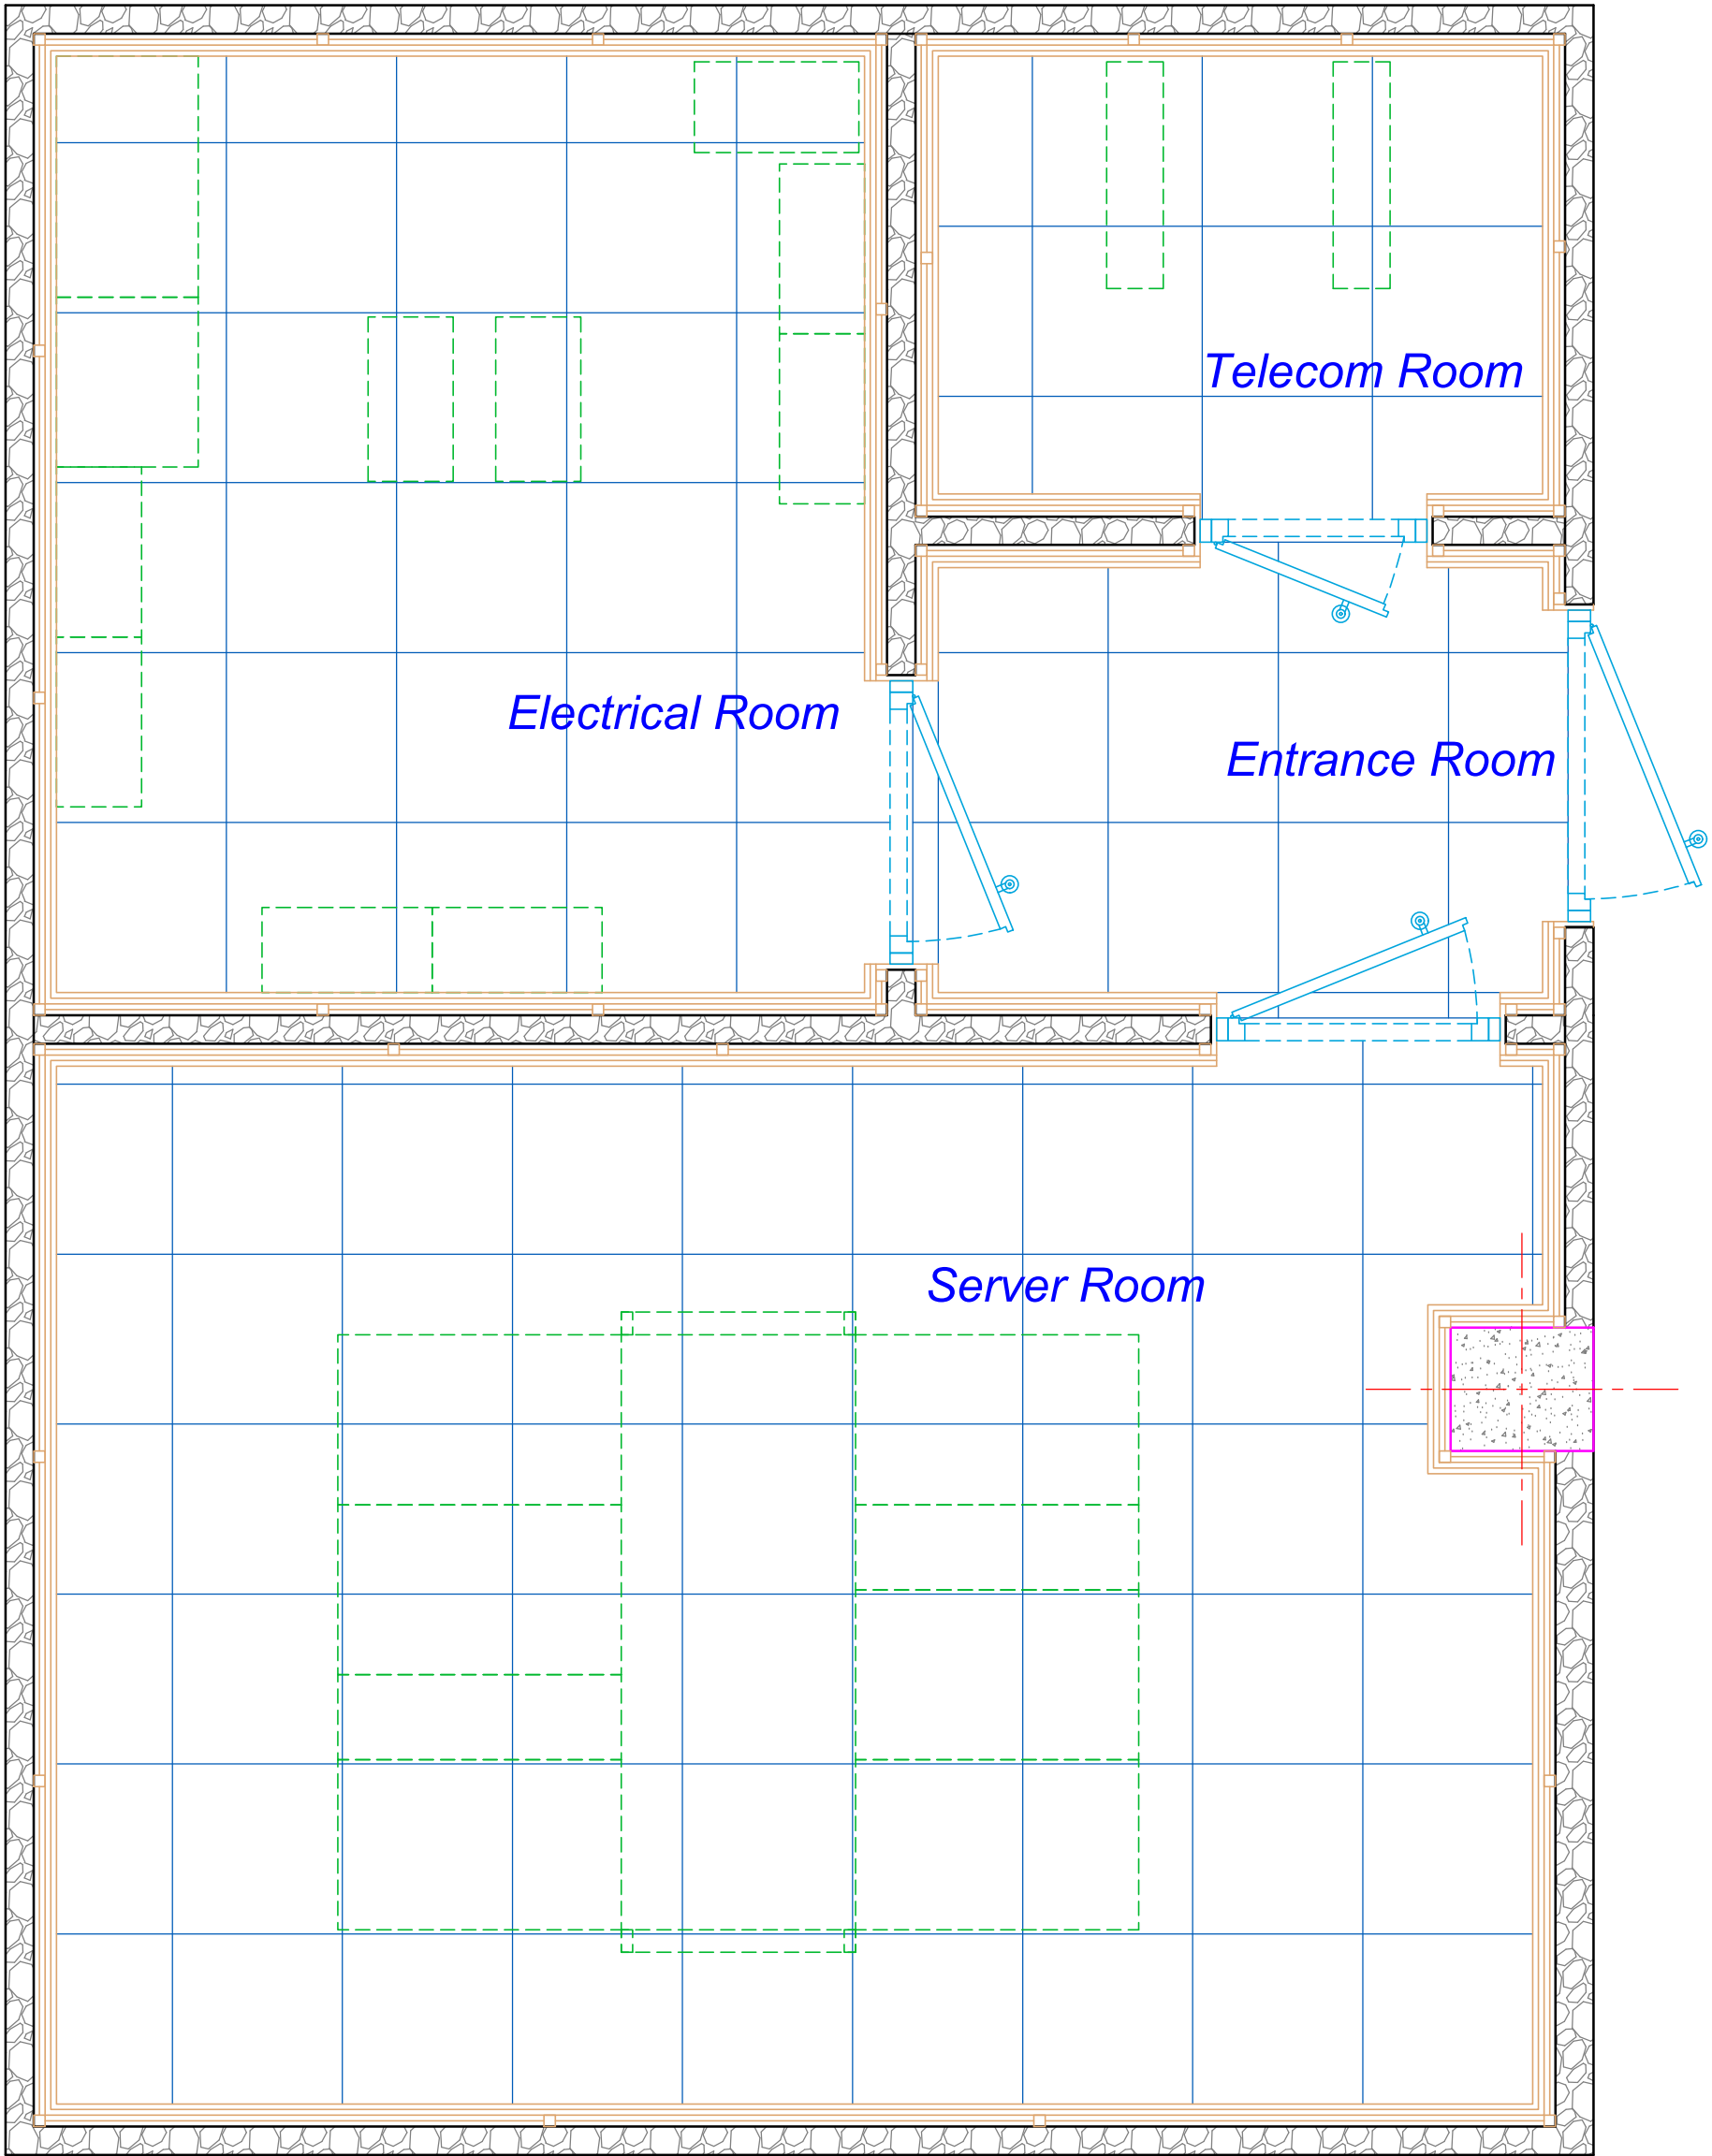

پلان تایل ریزی سقف کاذب

مقیاس : A3-1:25


H-06		توضیحات :		پیمانکار:		کارفرما:		S E N W	
Sheet No :									
drawing Scale: 1:100		Type: H							
Date : 98/12		Rev. : H/3							

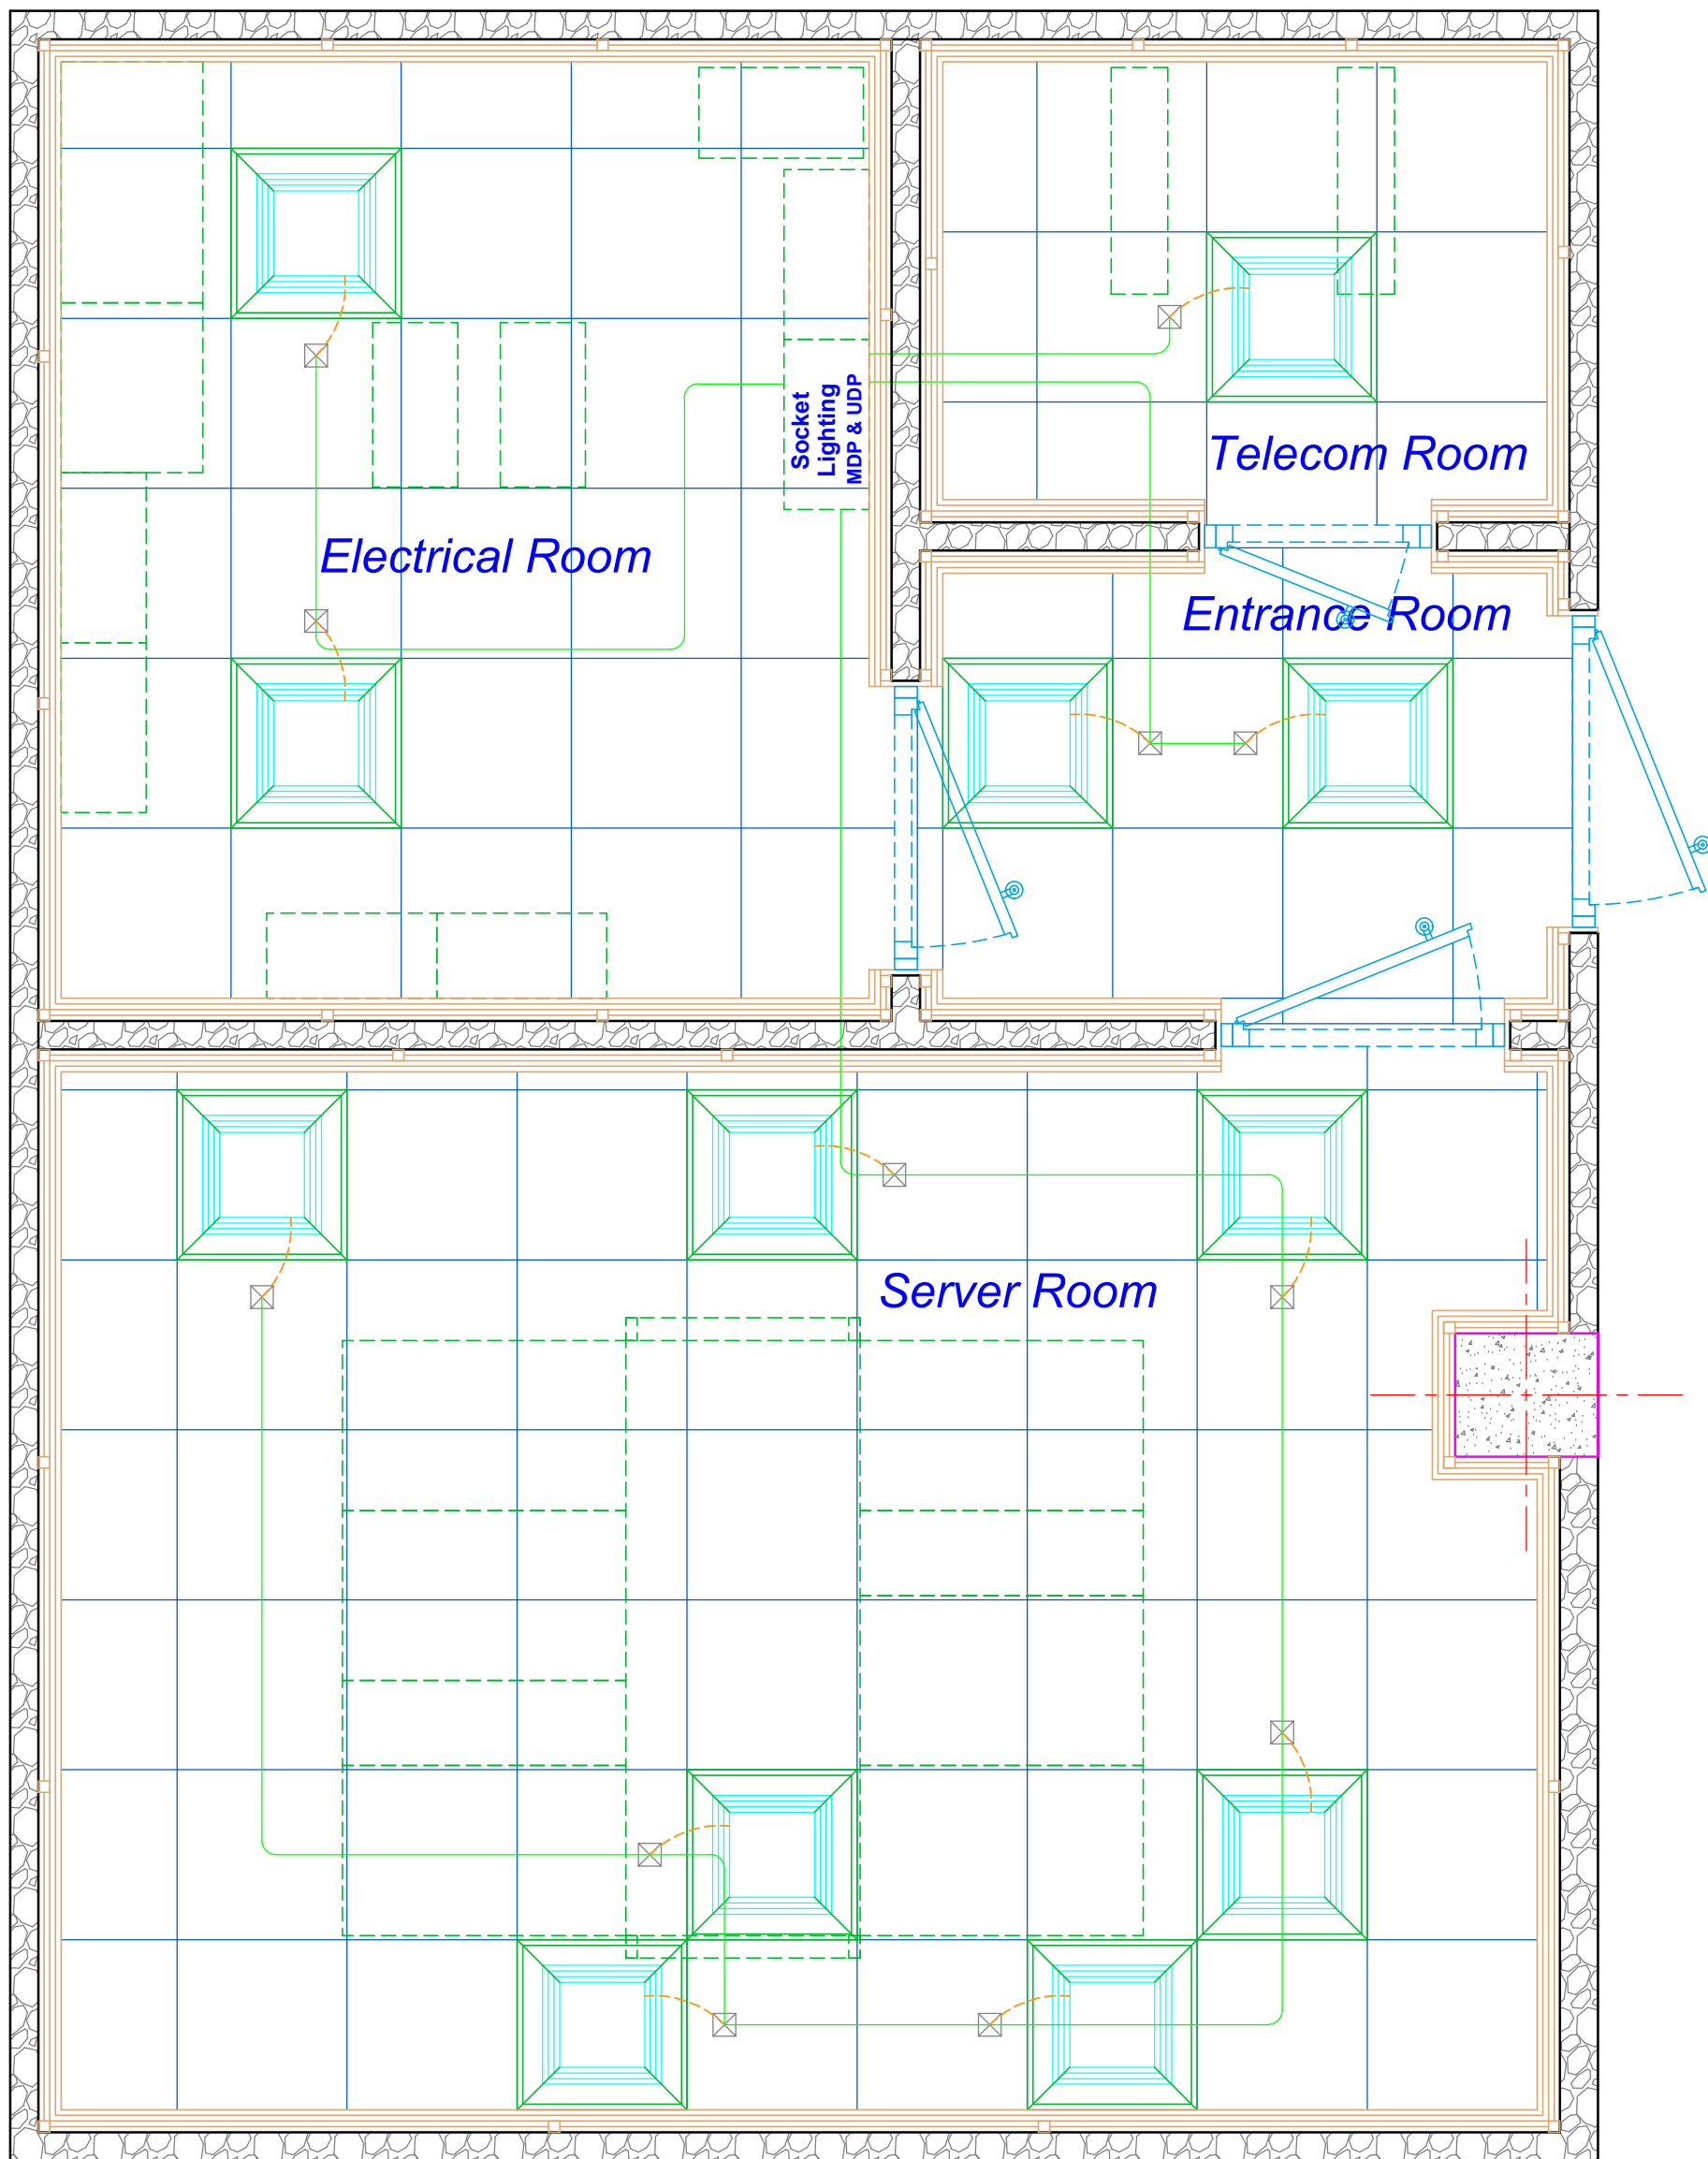

پلان مسیر لوله گذاری و کابل کشی روشنایی های نرمال

مقیاس : A3-1:25

Sheet No : H-08 drawing Scale: 1:100 Date : 98/12 Type: H Rev. : H/3	توضیحات :	پیمانکار: 	کارفرما: 	
---	------------------	--	---	---

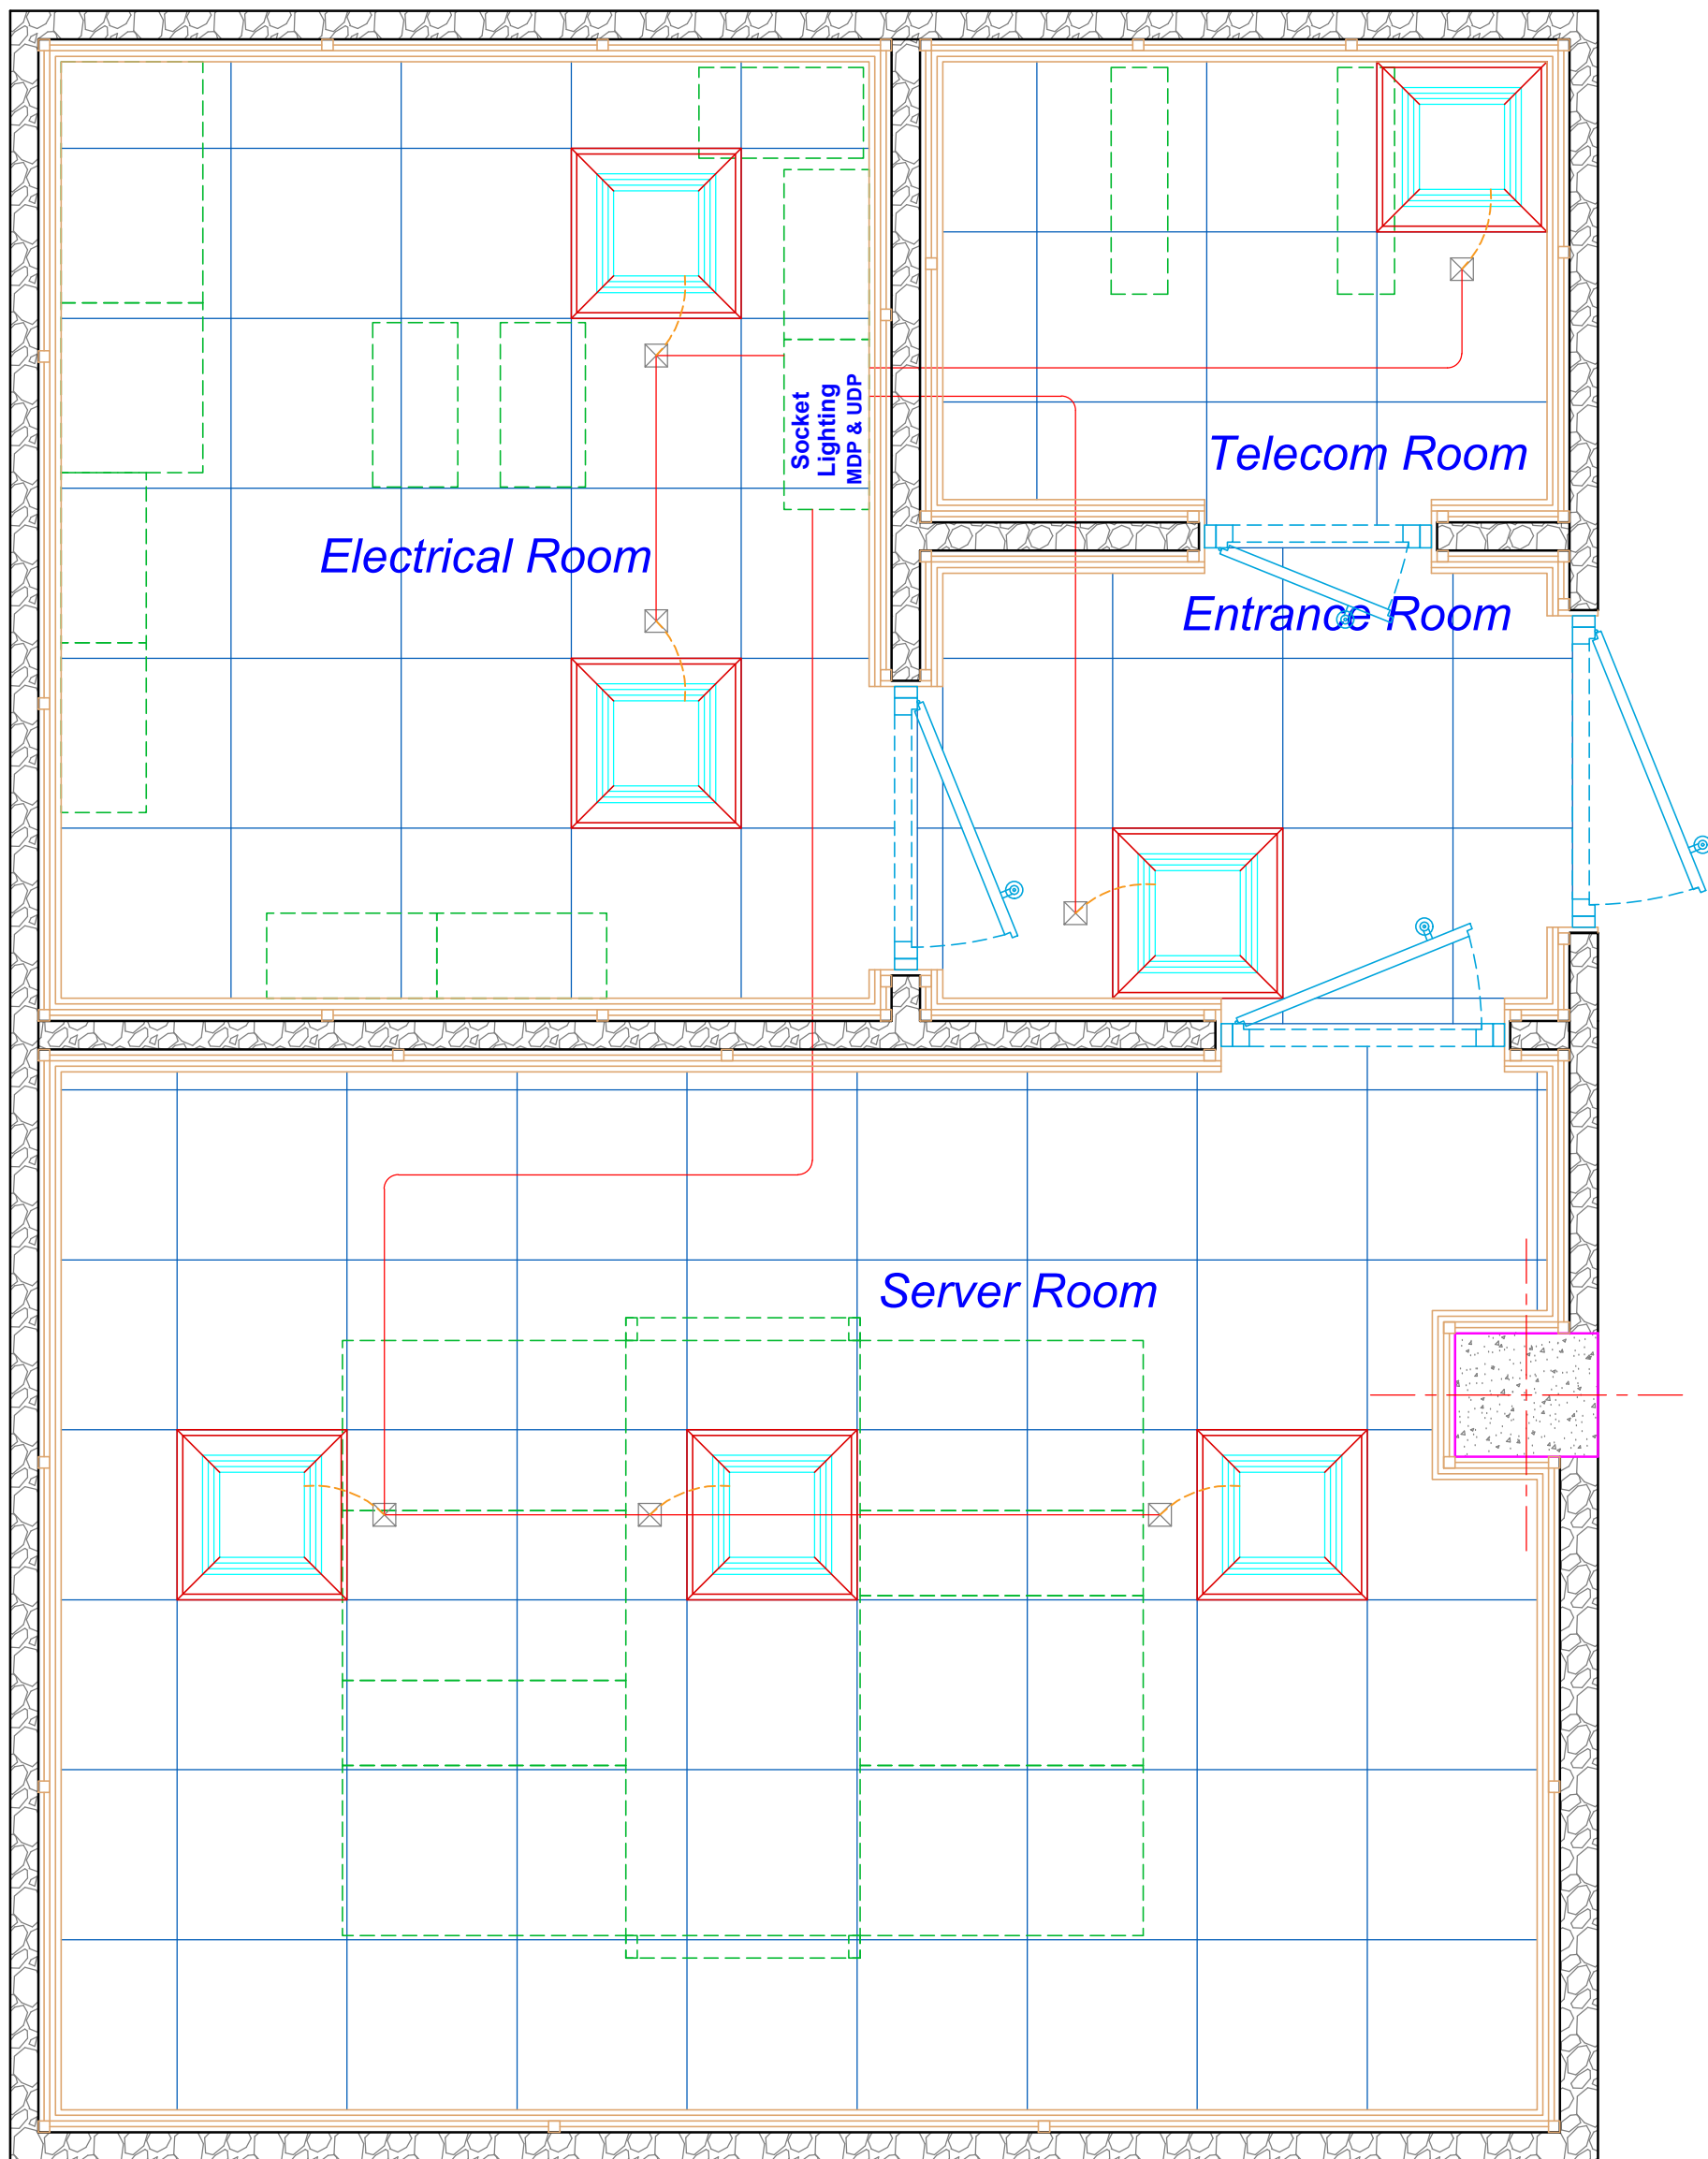



پلان مسیر لوله گذاری و کابل کشی روشنایی های یو پی اس

مقیاس : A3-1:25

Sheet No : H-09	
drawing Scale: 1:100	Type: H
Date : 98/12	Rev. : H/3

توضیحات :

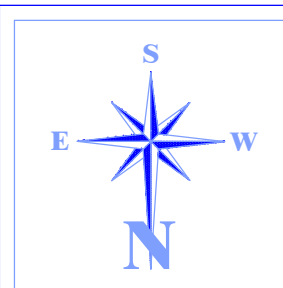

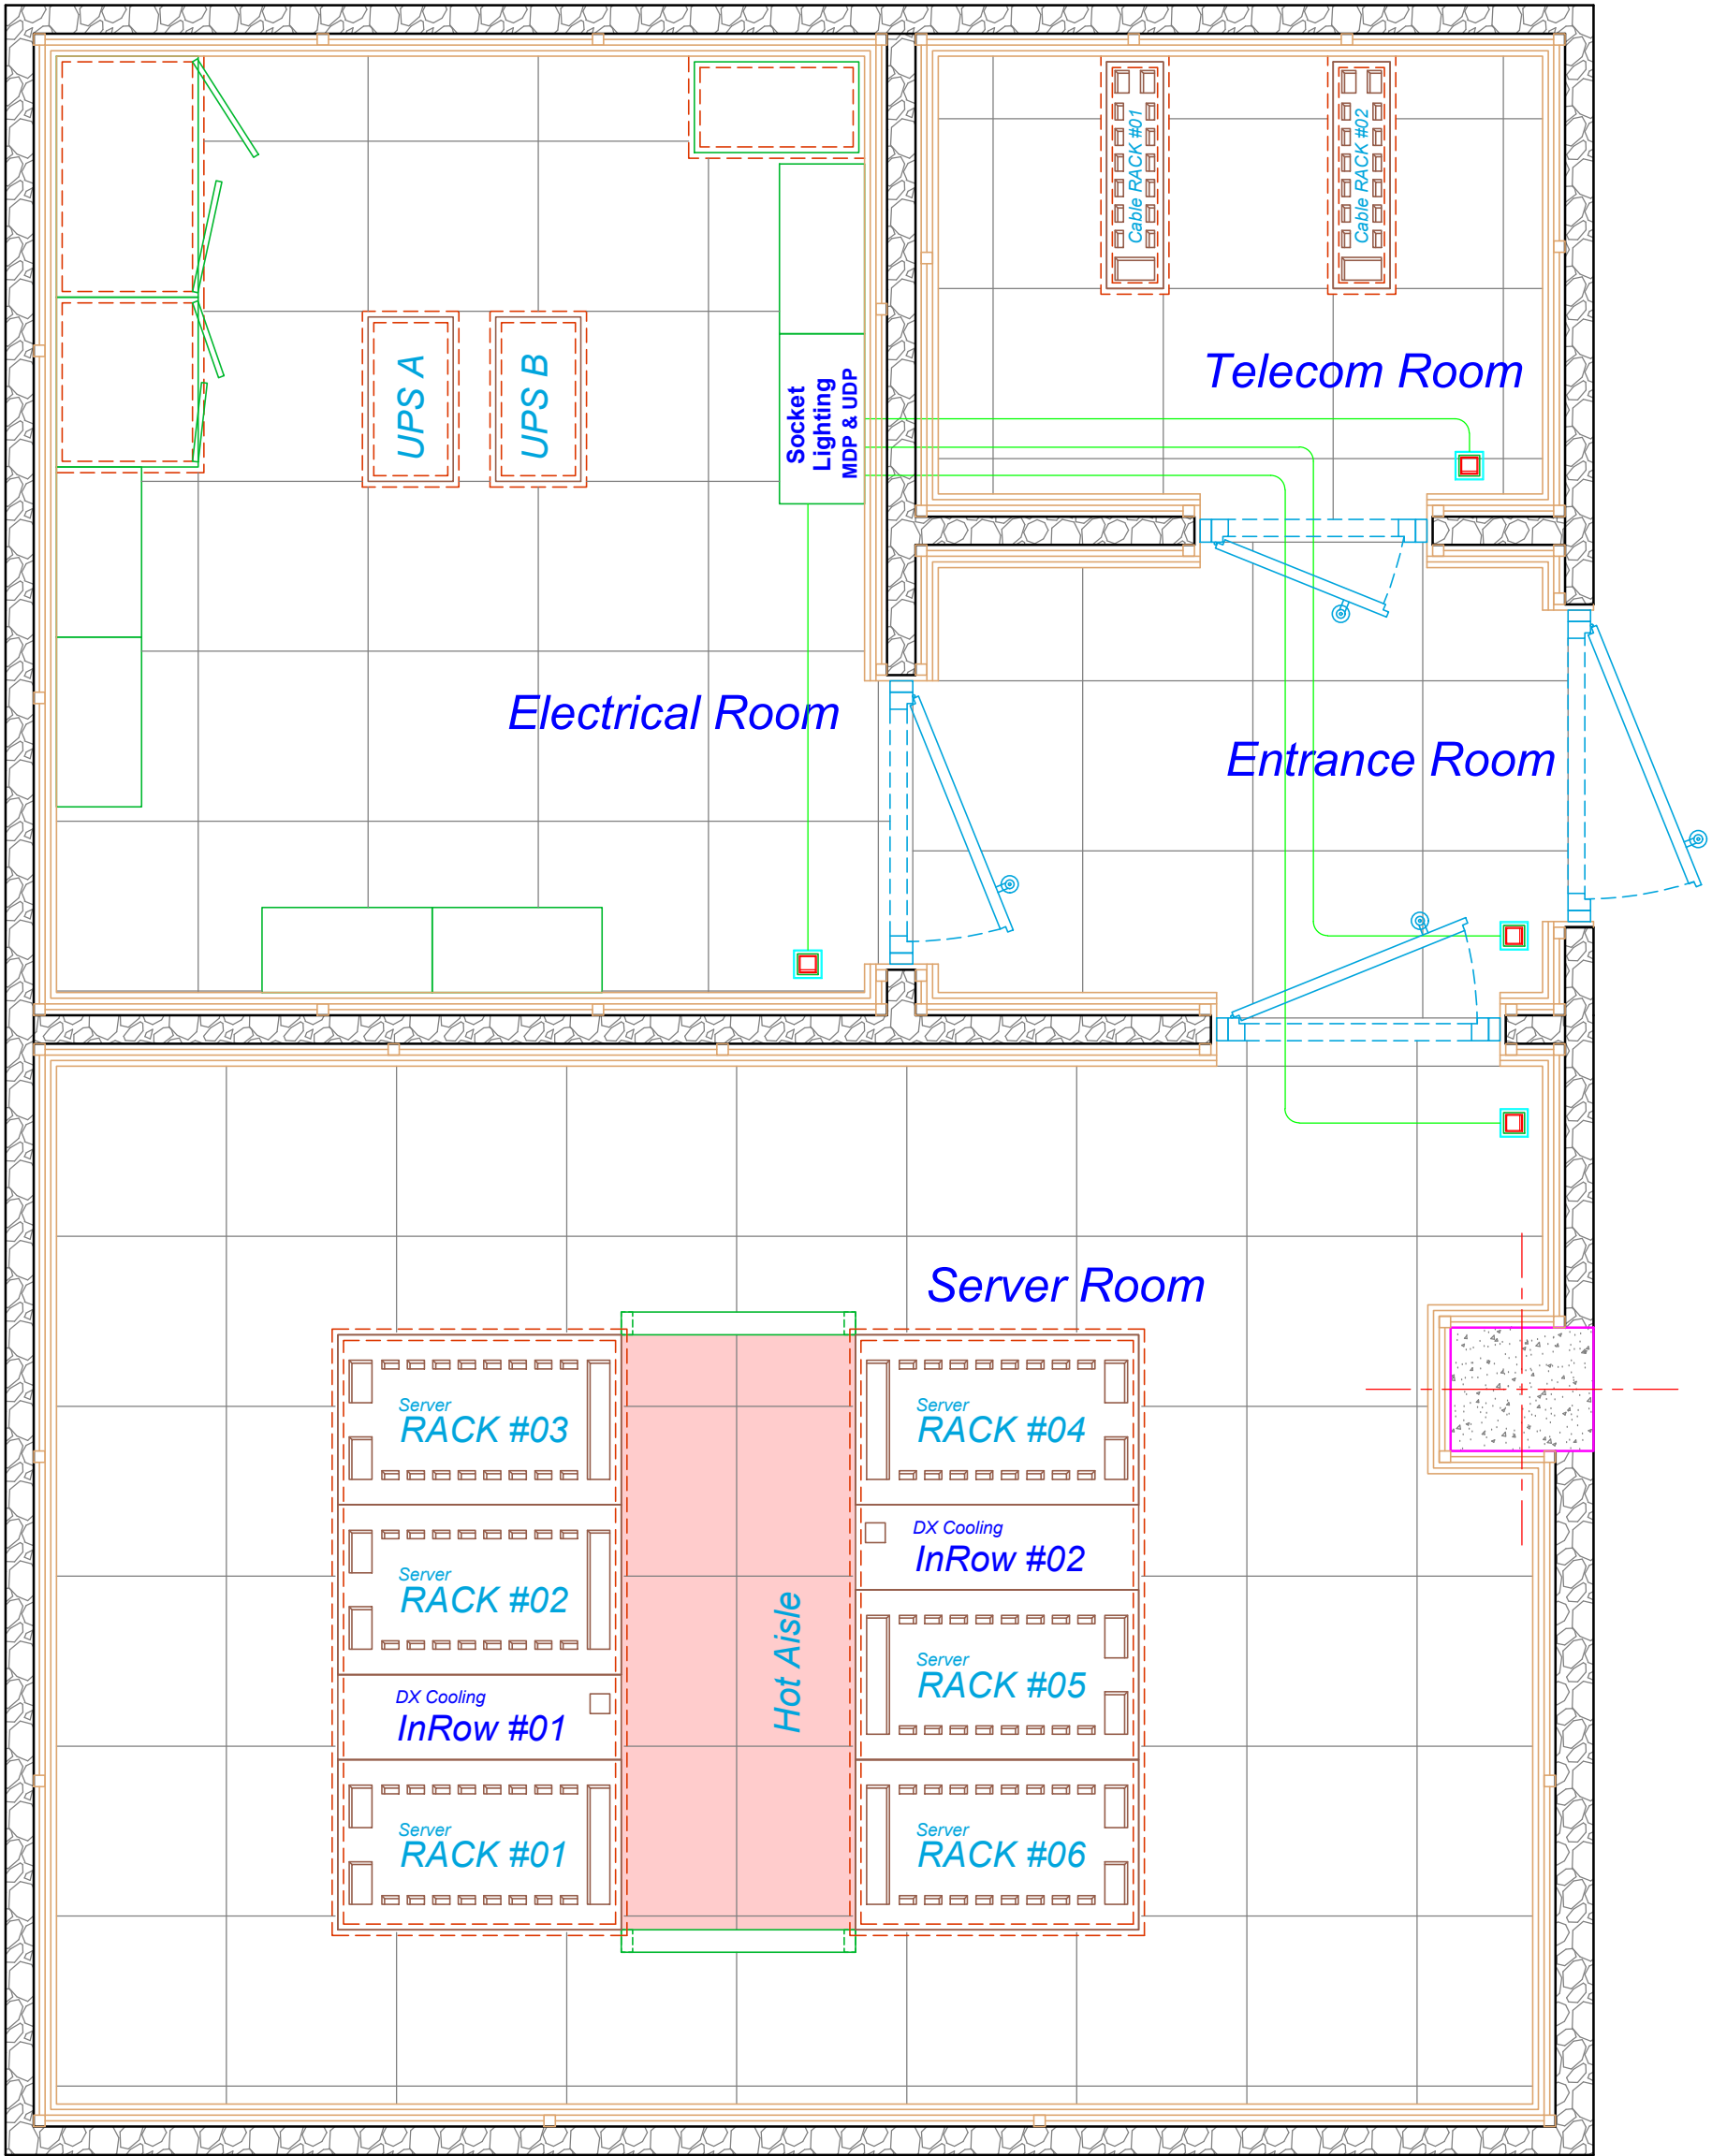



پلان کلید های روشنایی

مقیاس : A3-1:25

Sheet No : H-10	
drawing Scale: 1:100	Type: H
Date : 98/12	Rev. : H/3

توضیحات :

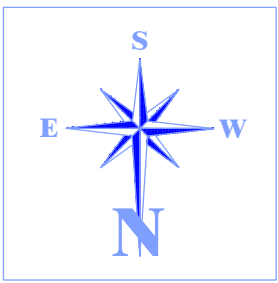


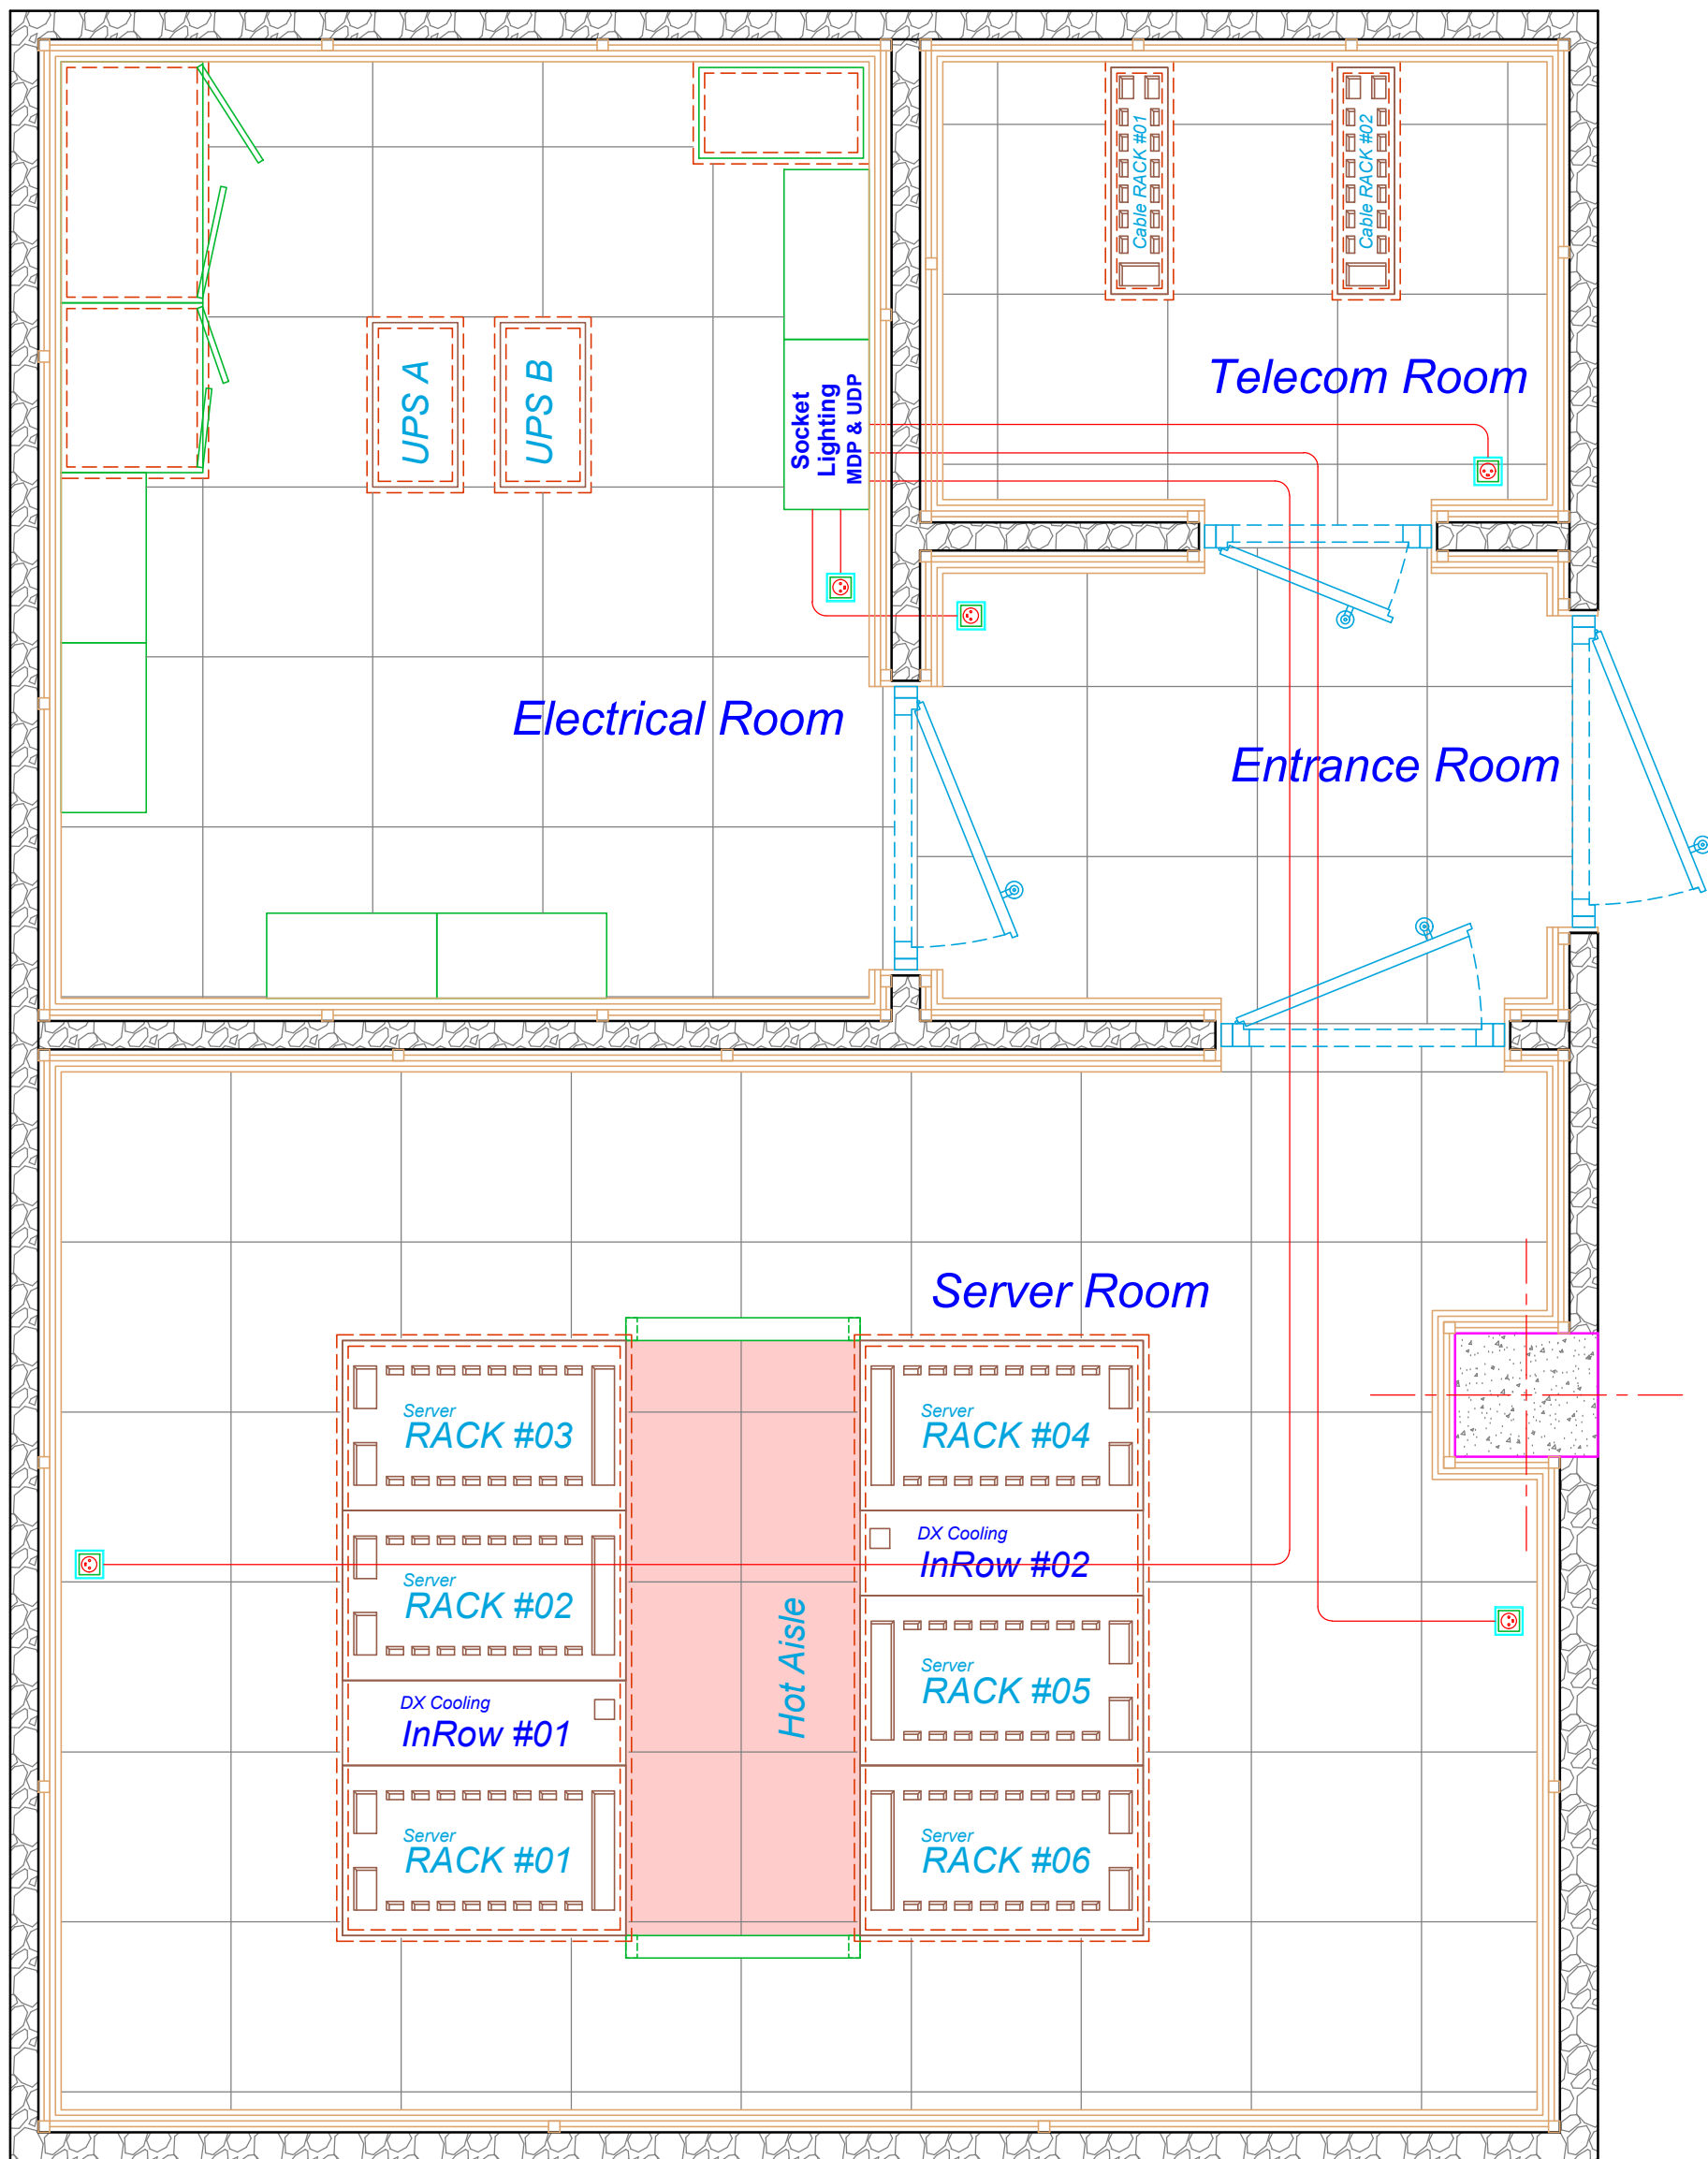

پلان مسیر لوله گذاری و کابل کشی پریزهای اضطراری

مقیاس : A3-1:25

Sheet No : H-11		توضیحات :		پیمانکار:		کارفرما:			
drawing Scale: 1:100	Type: H					 Jey Oil Refining Co.			
Date : 98/12	Rev. : H/3								

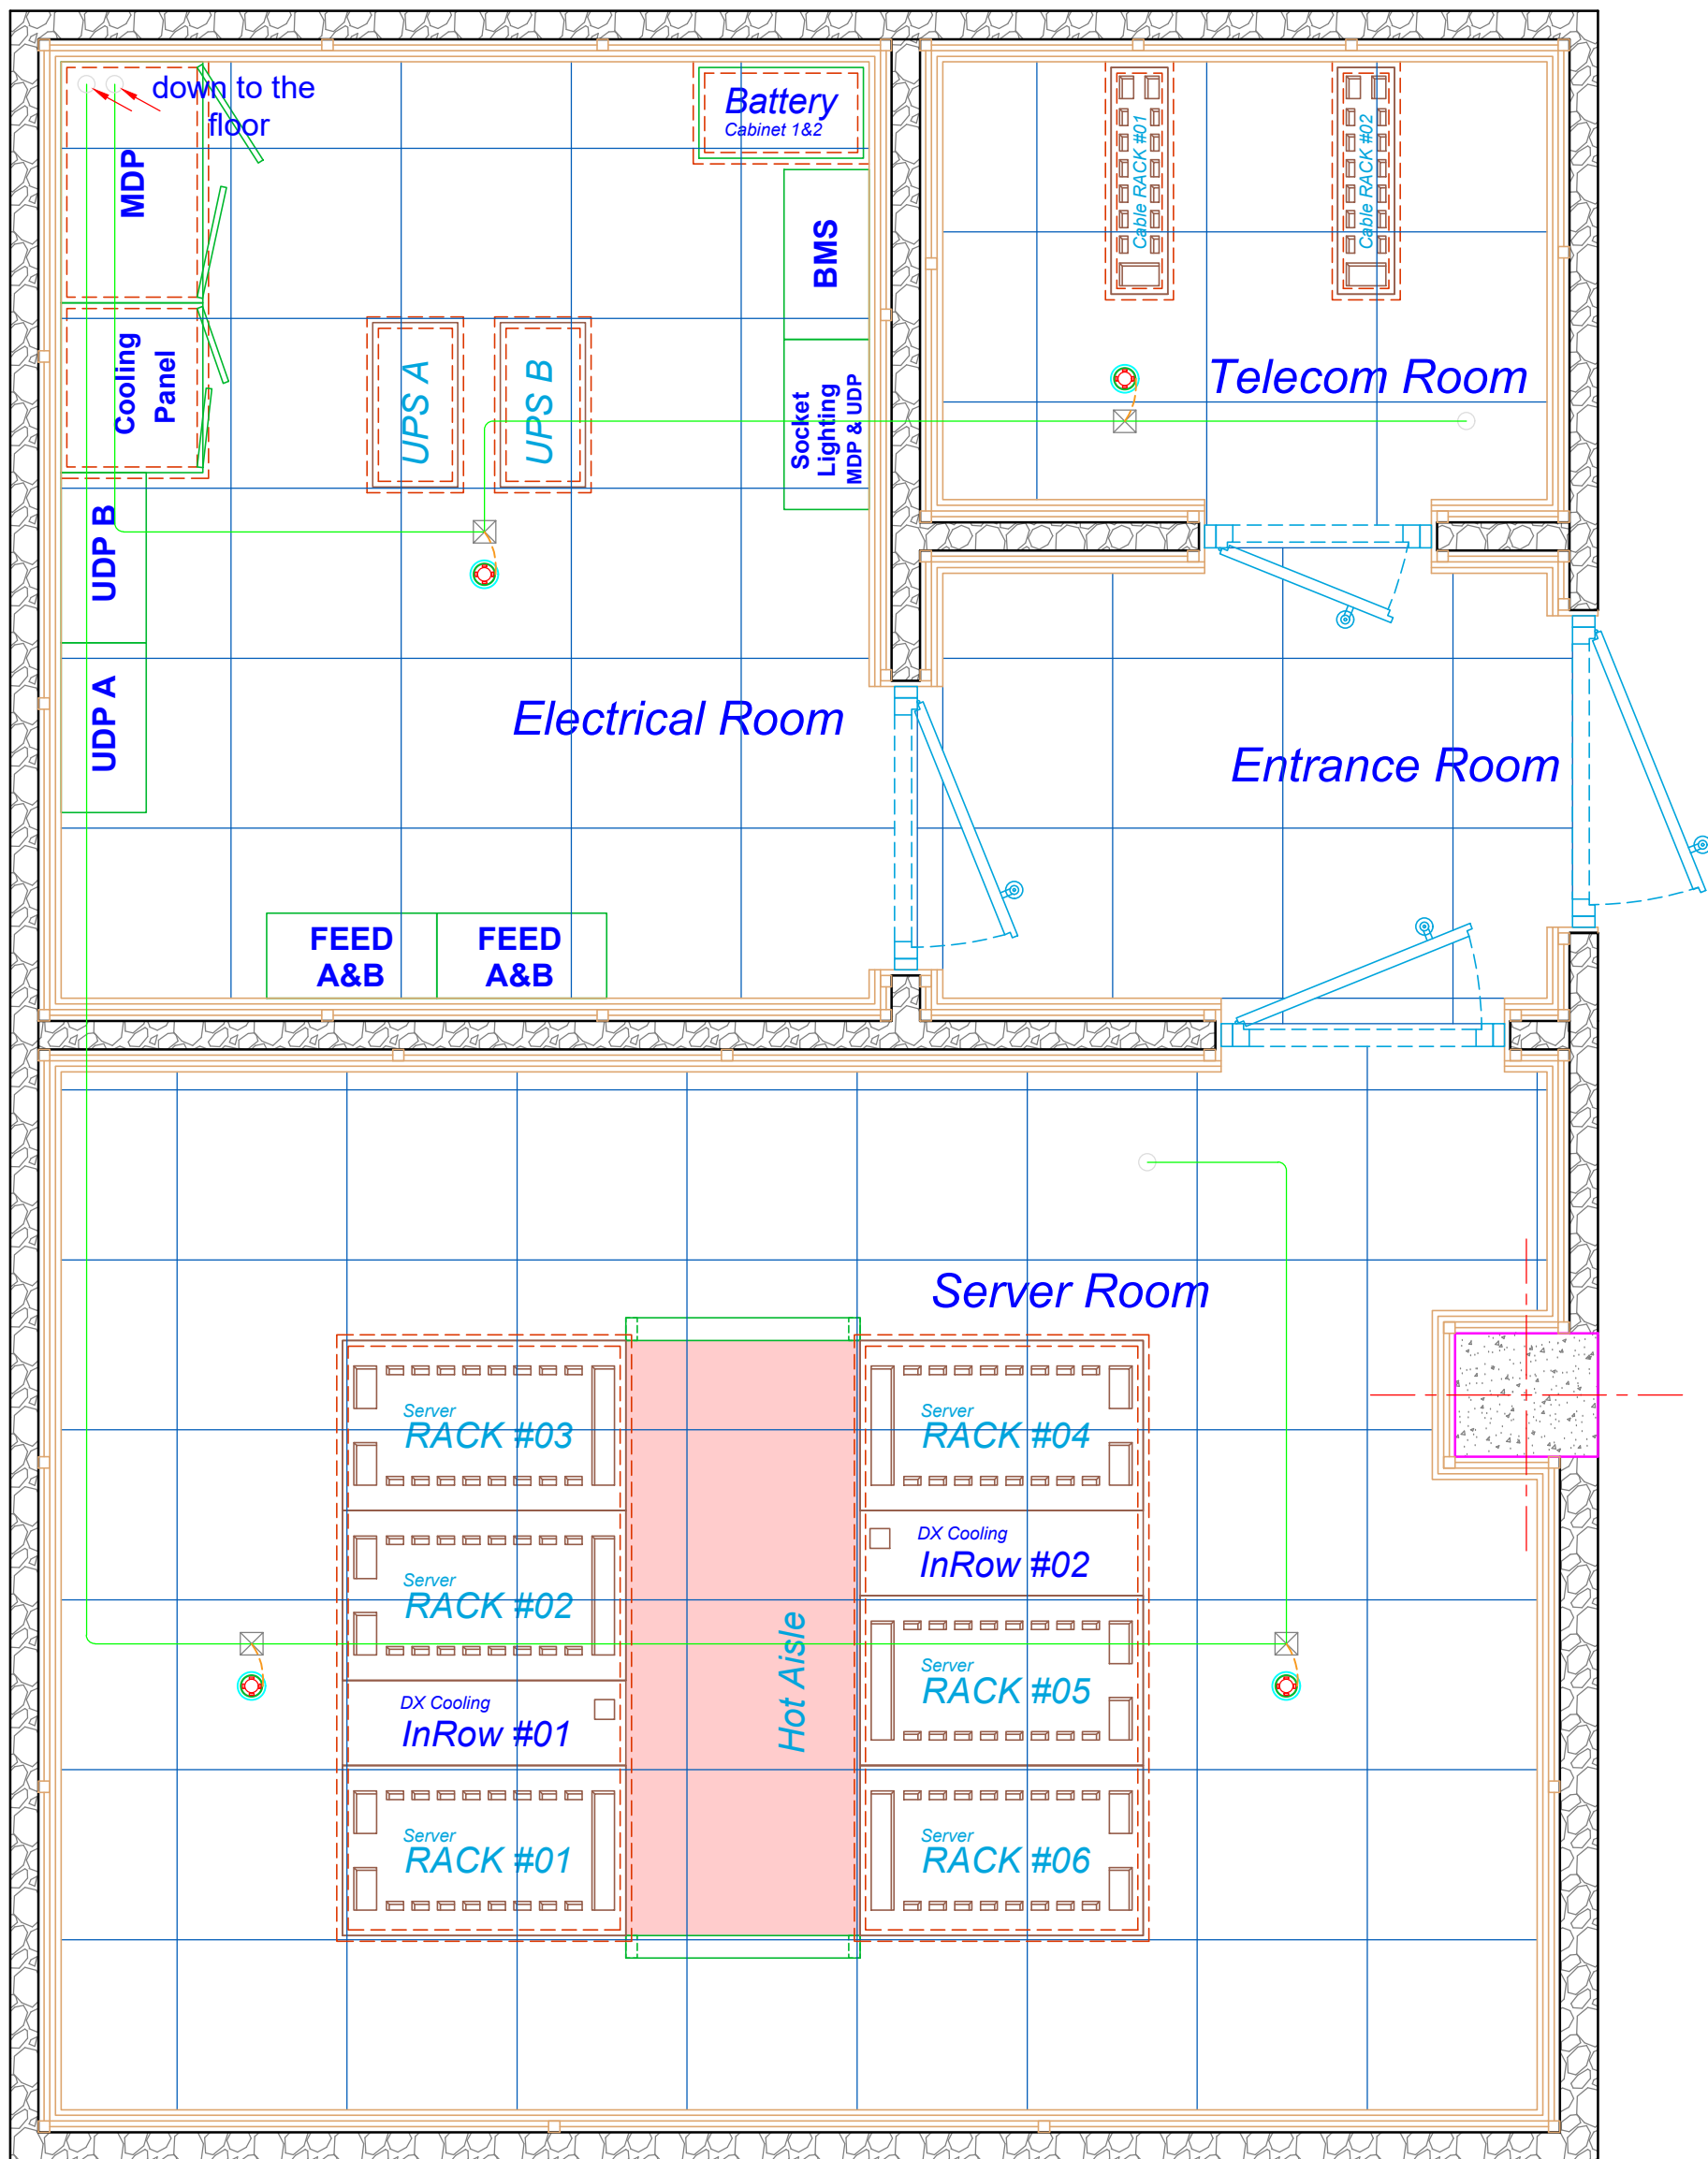



پلان مسیر کابل کشی سیستم اعلان حریق (فضای بالای سقف کاذب)

مقیاس : A3-1:25

Sheet No : H-12	
drawing Scale: 1:100	Type: H
Date : 98/12	Rev. : H/3

توضیحات :

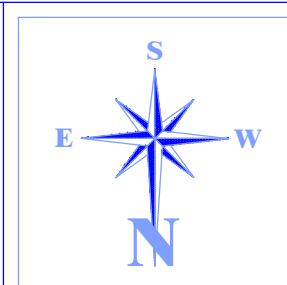

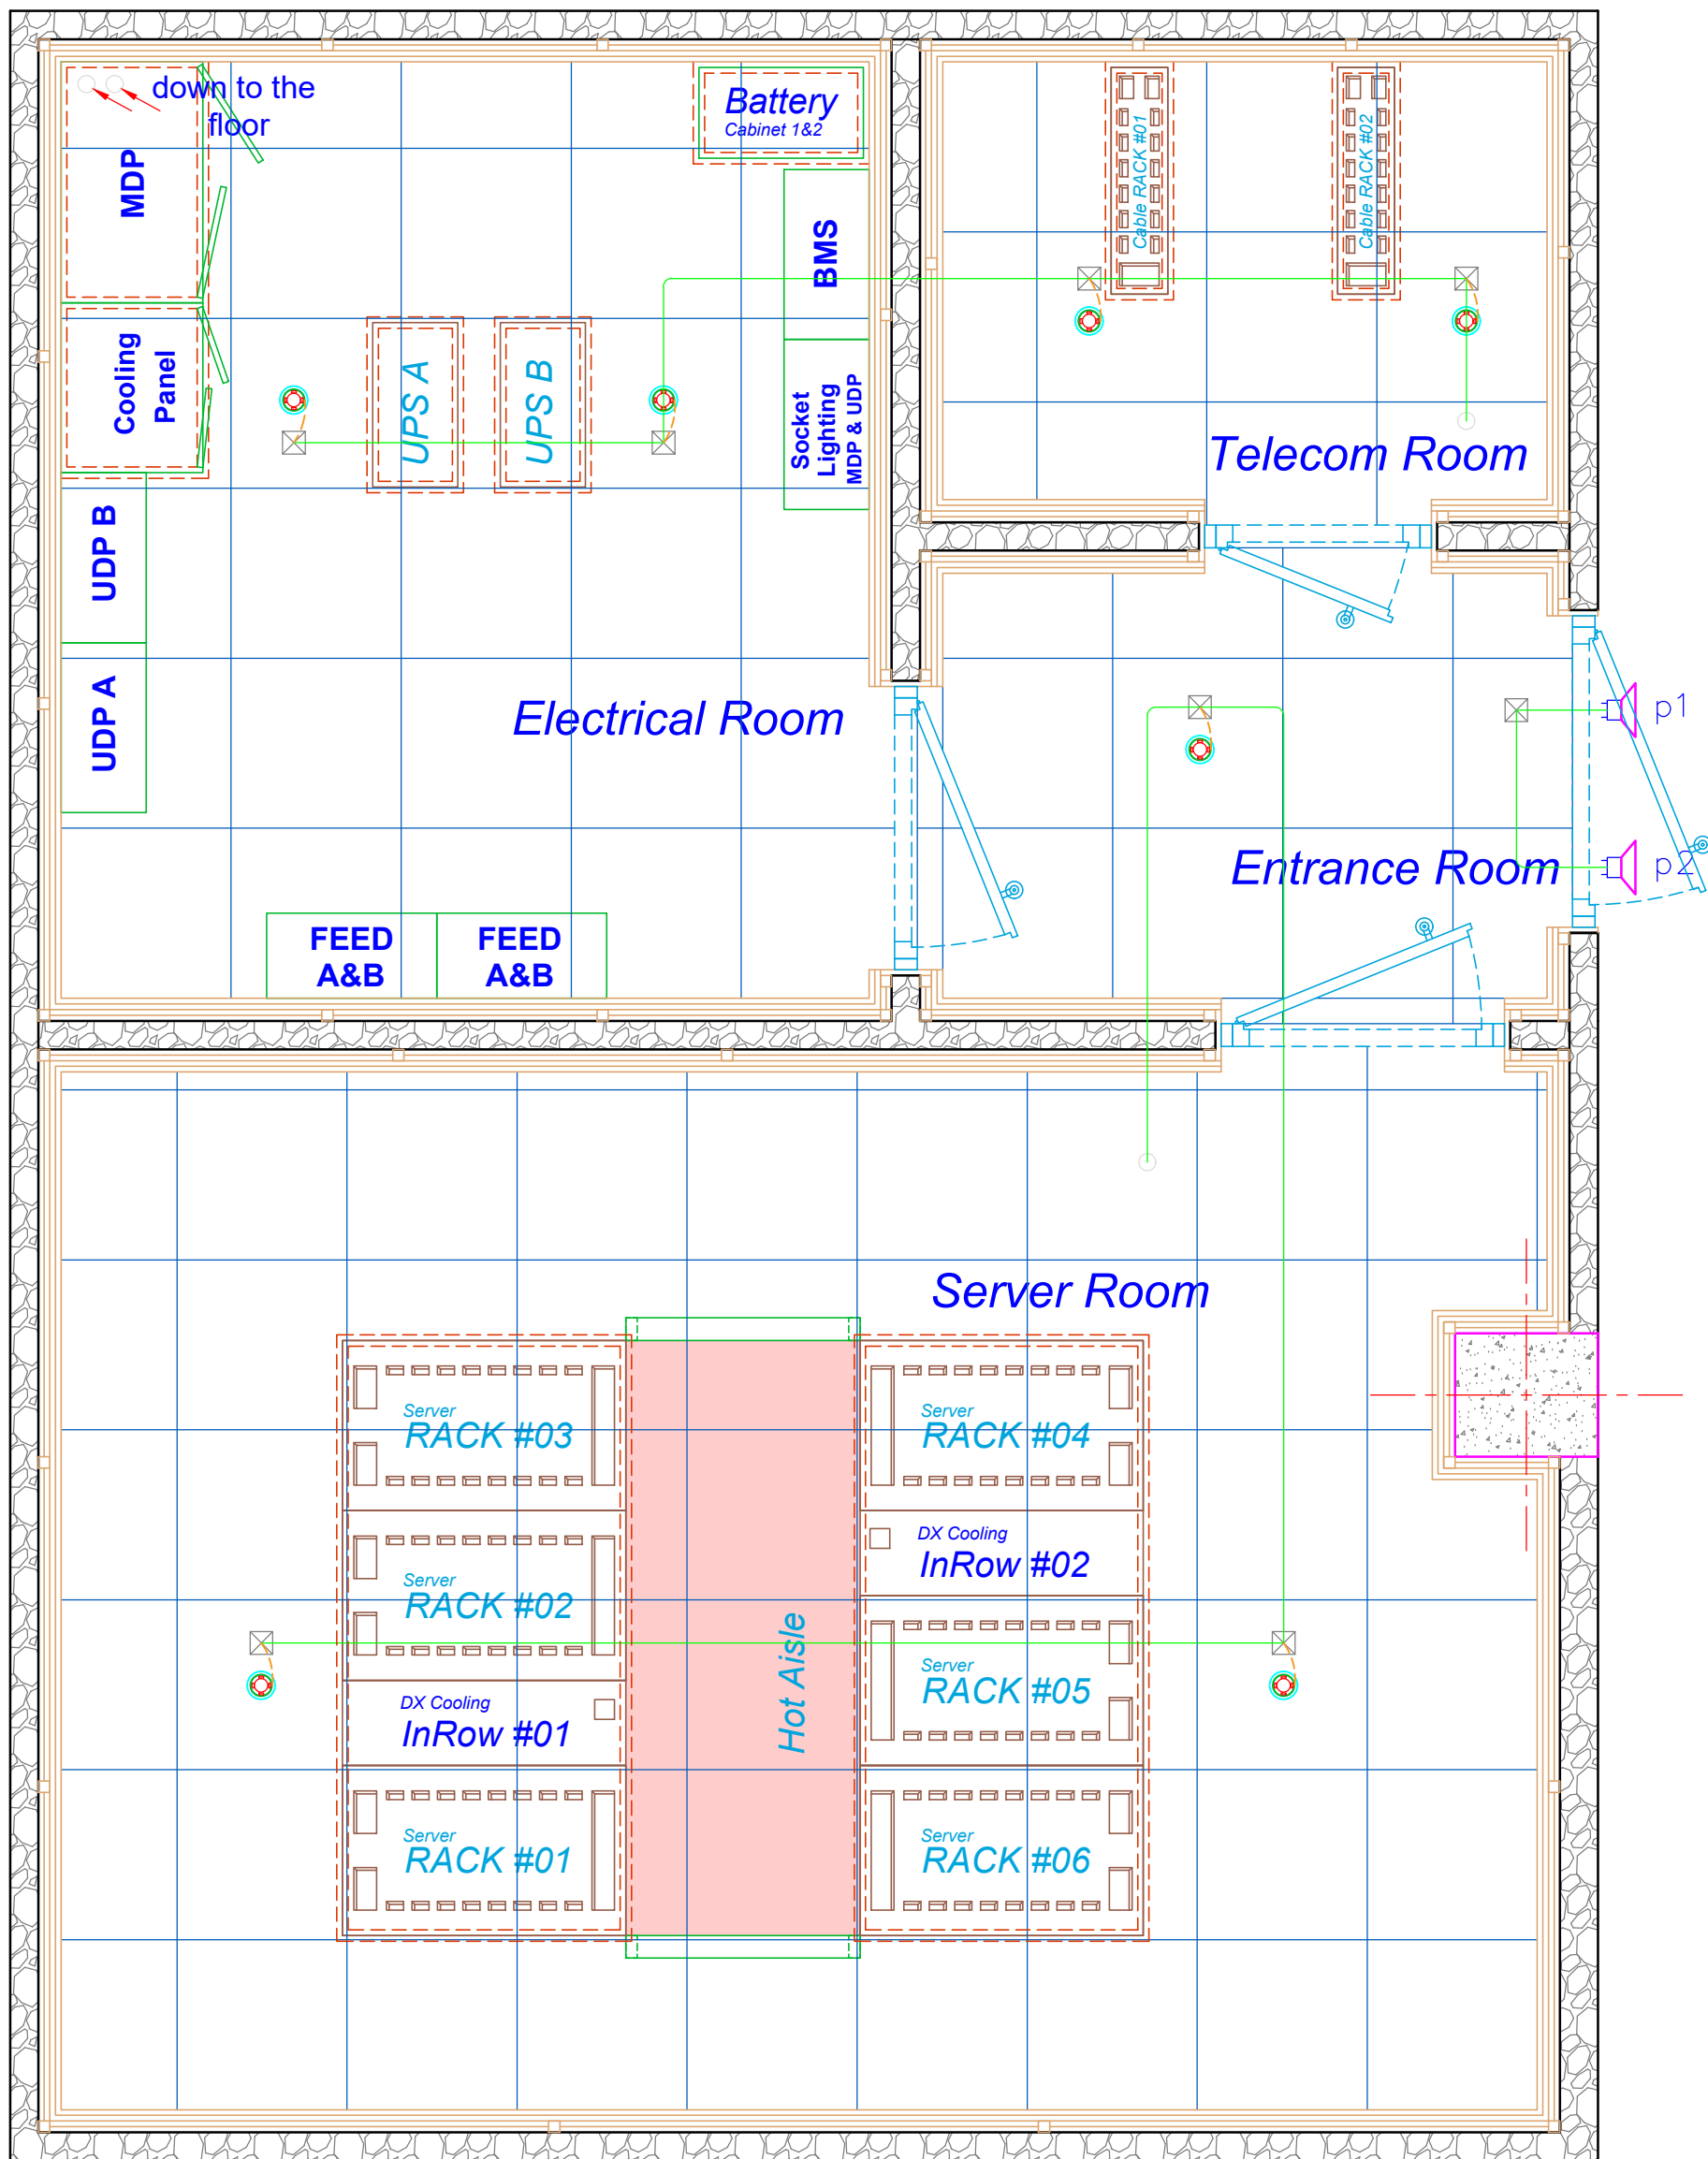



پلان مسیر کابل کشی سیستم اعلان حریق (فضای میانی)

مقیاس : A3-1:25

Sheet No : H-13	
drawing Scale: 1:100	Type: H
Date : 98/12	Rev. : H/3

توضیحات :

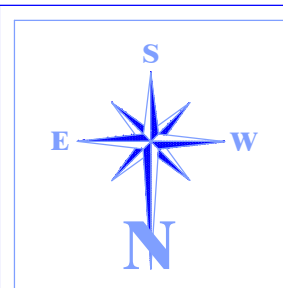

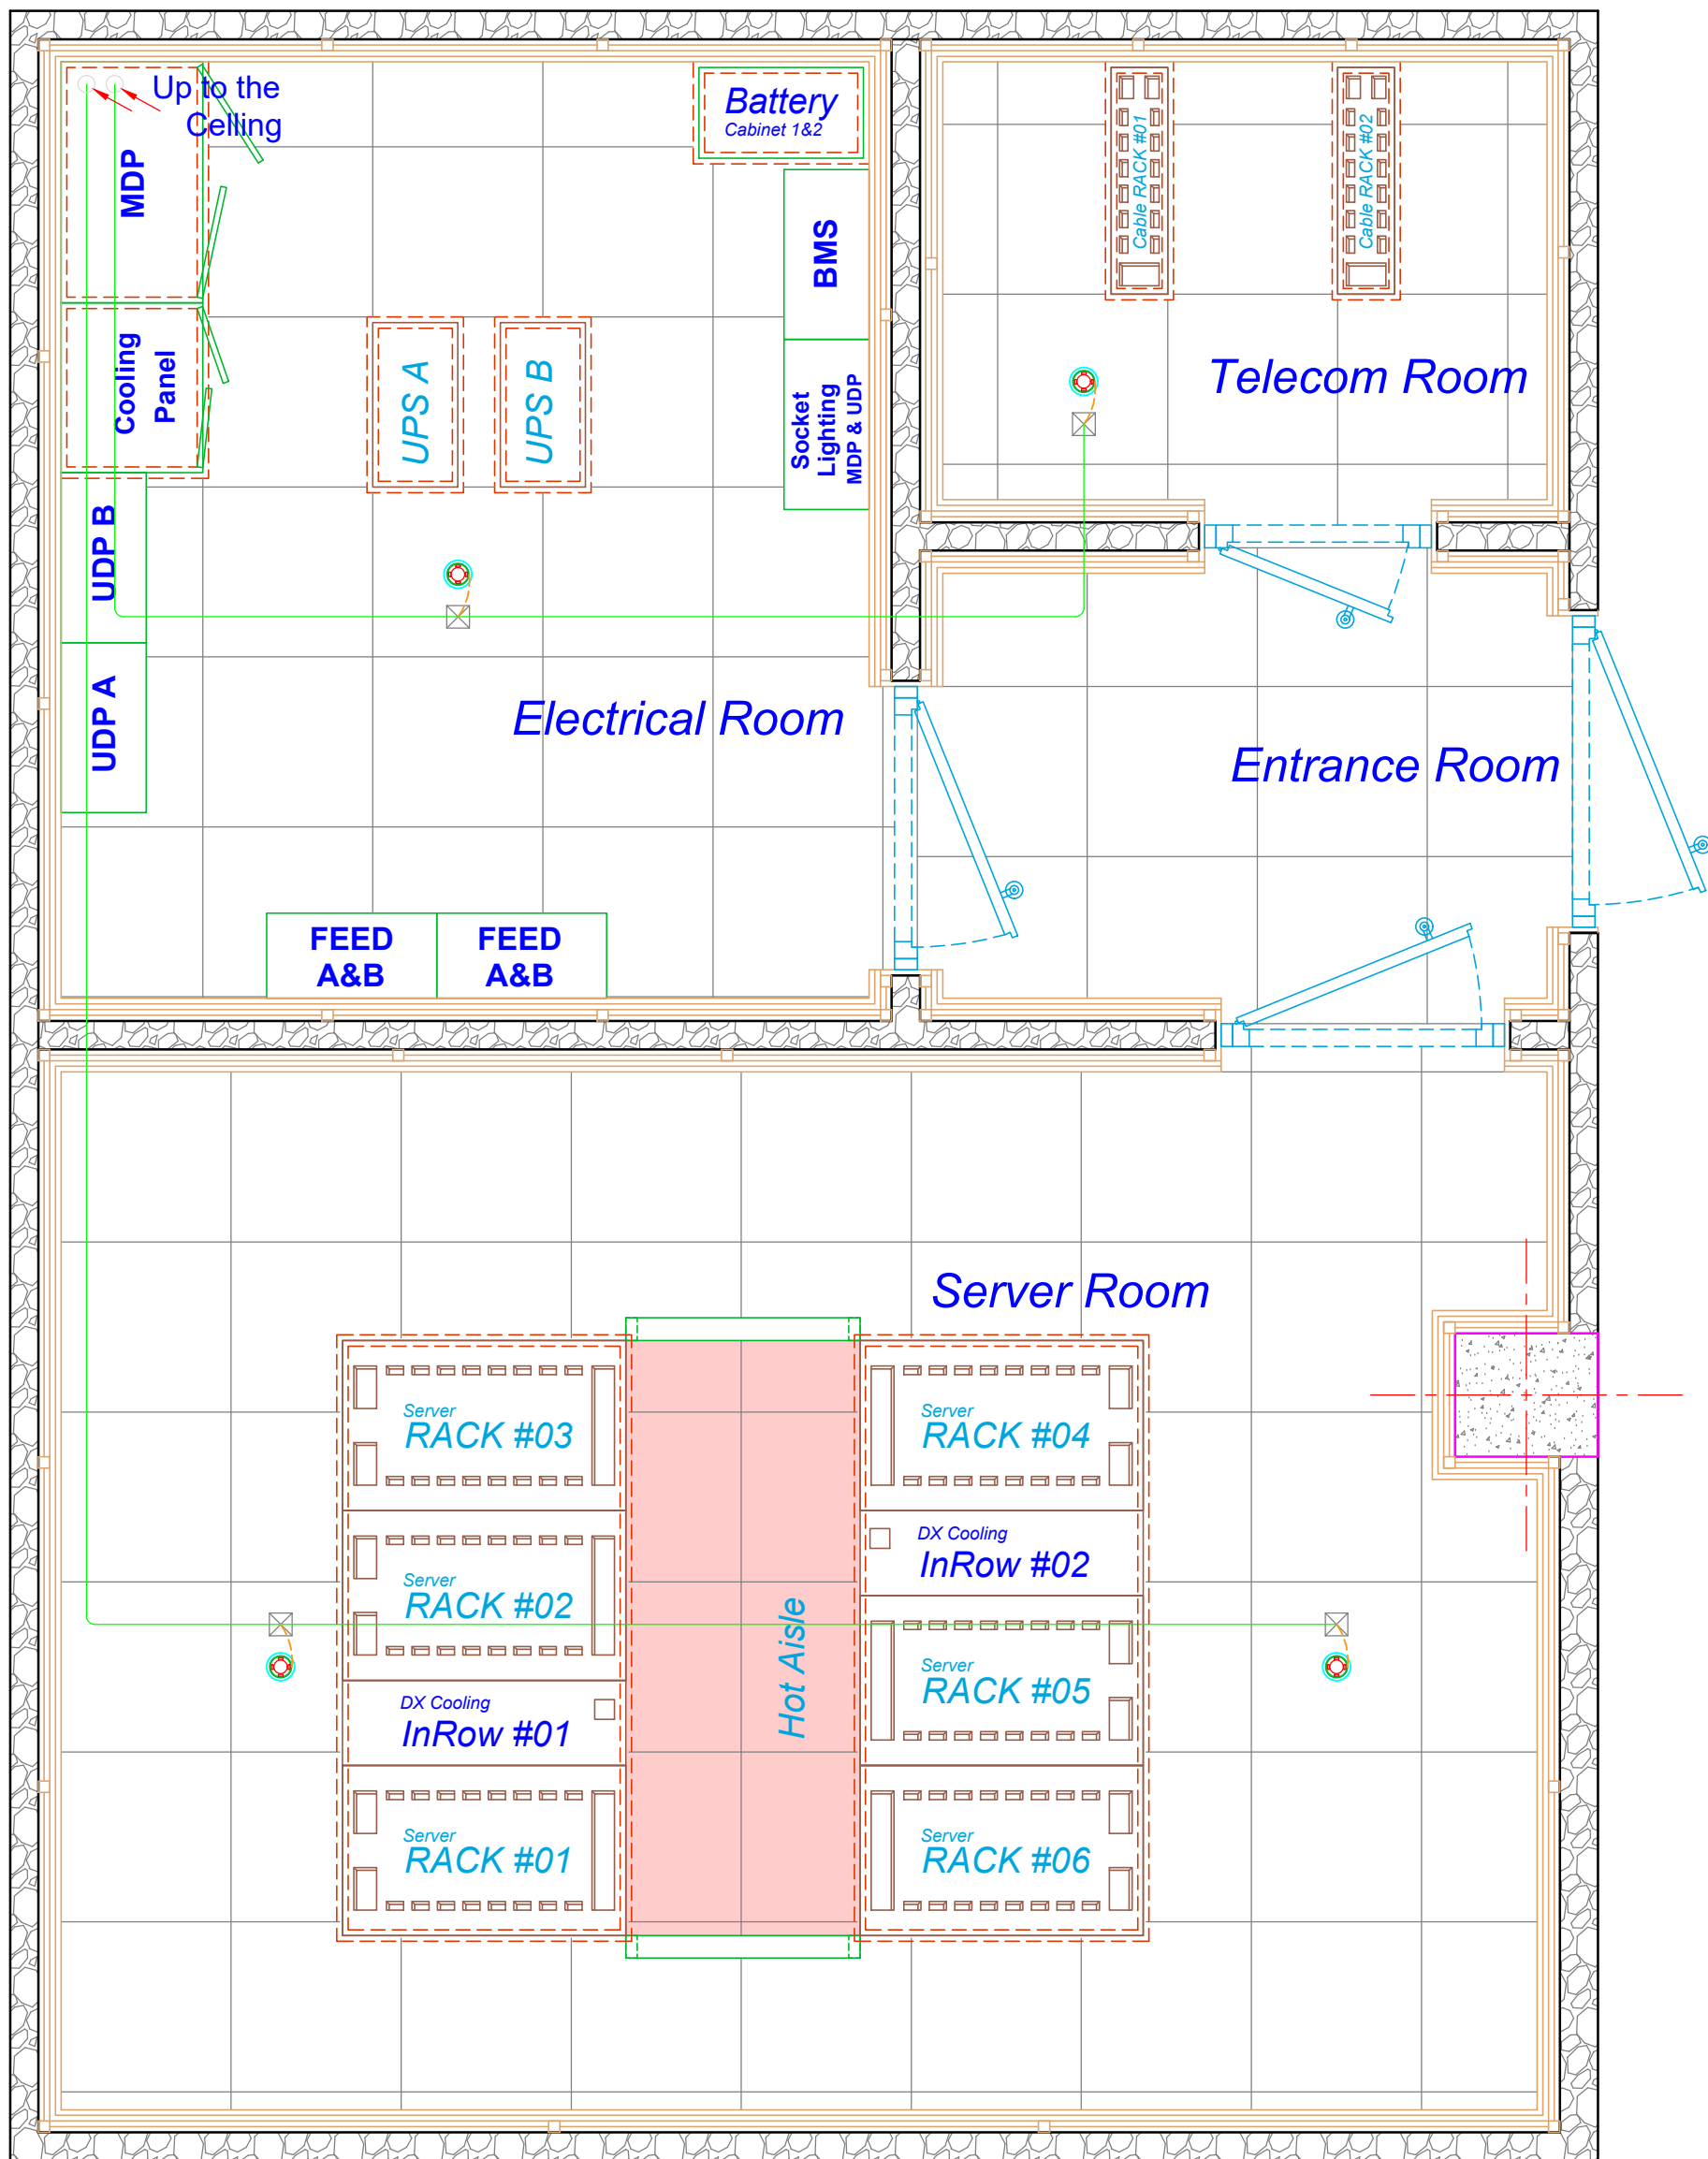



پلان مسیر کابل کشی سیستم اعلان حریق (فضای زیر کف کاذب)

مقیاس : A3-1:25

Sheet No : H-14	
drawing Scale: 1:100	Type: H
Date : 98/12	Rev. : H/3

توضیحات :

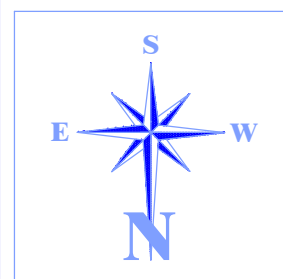

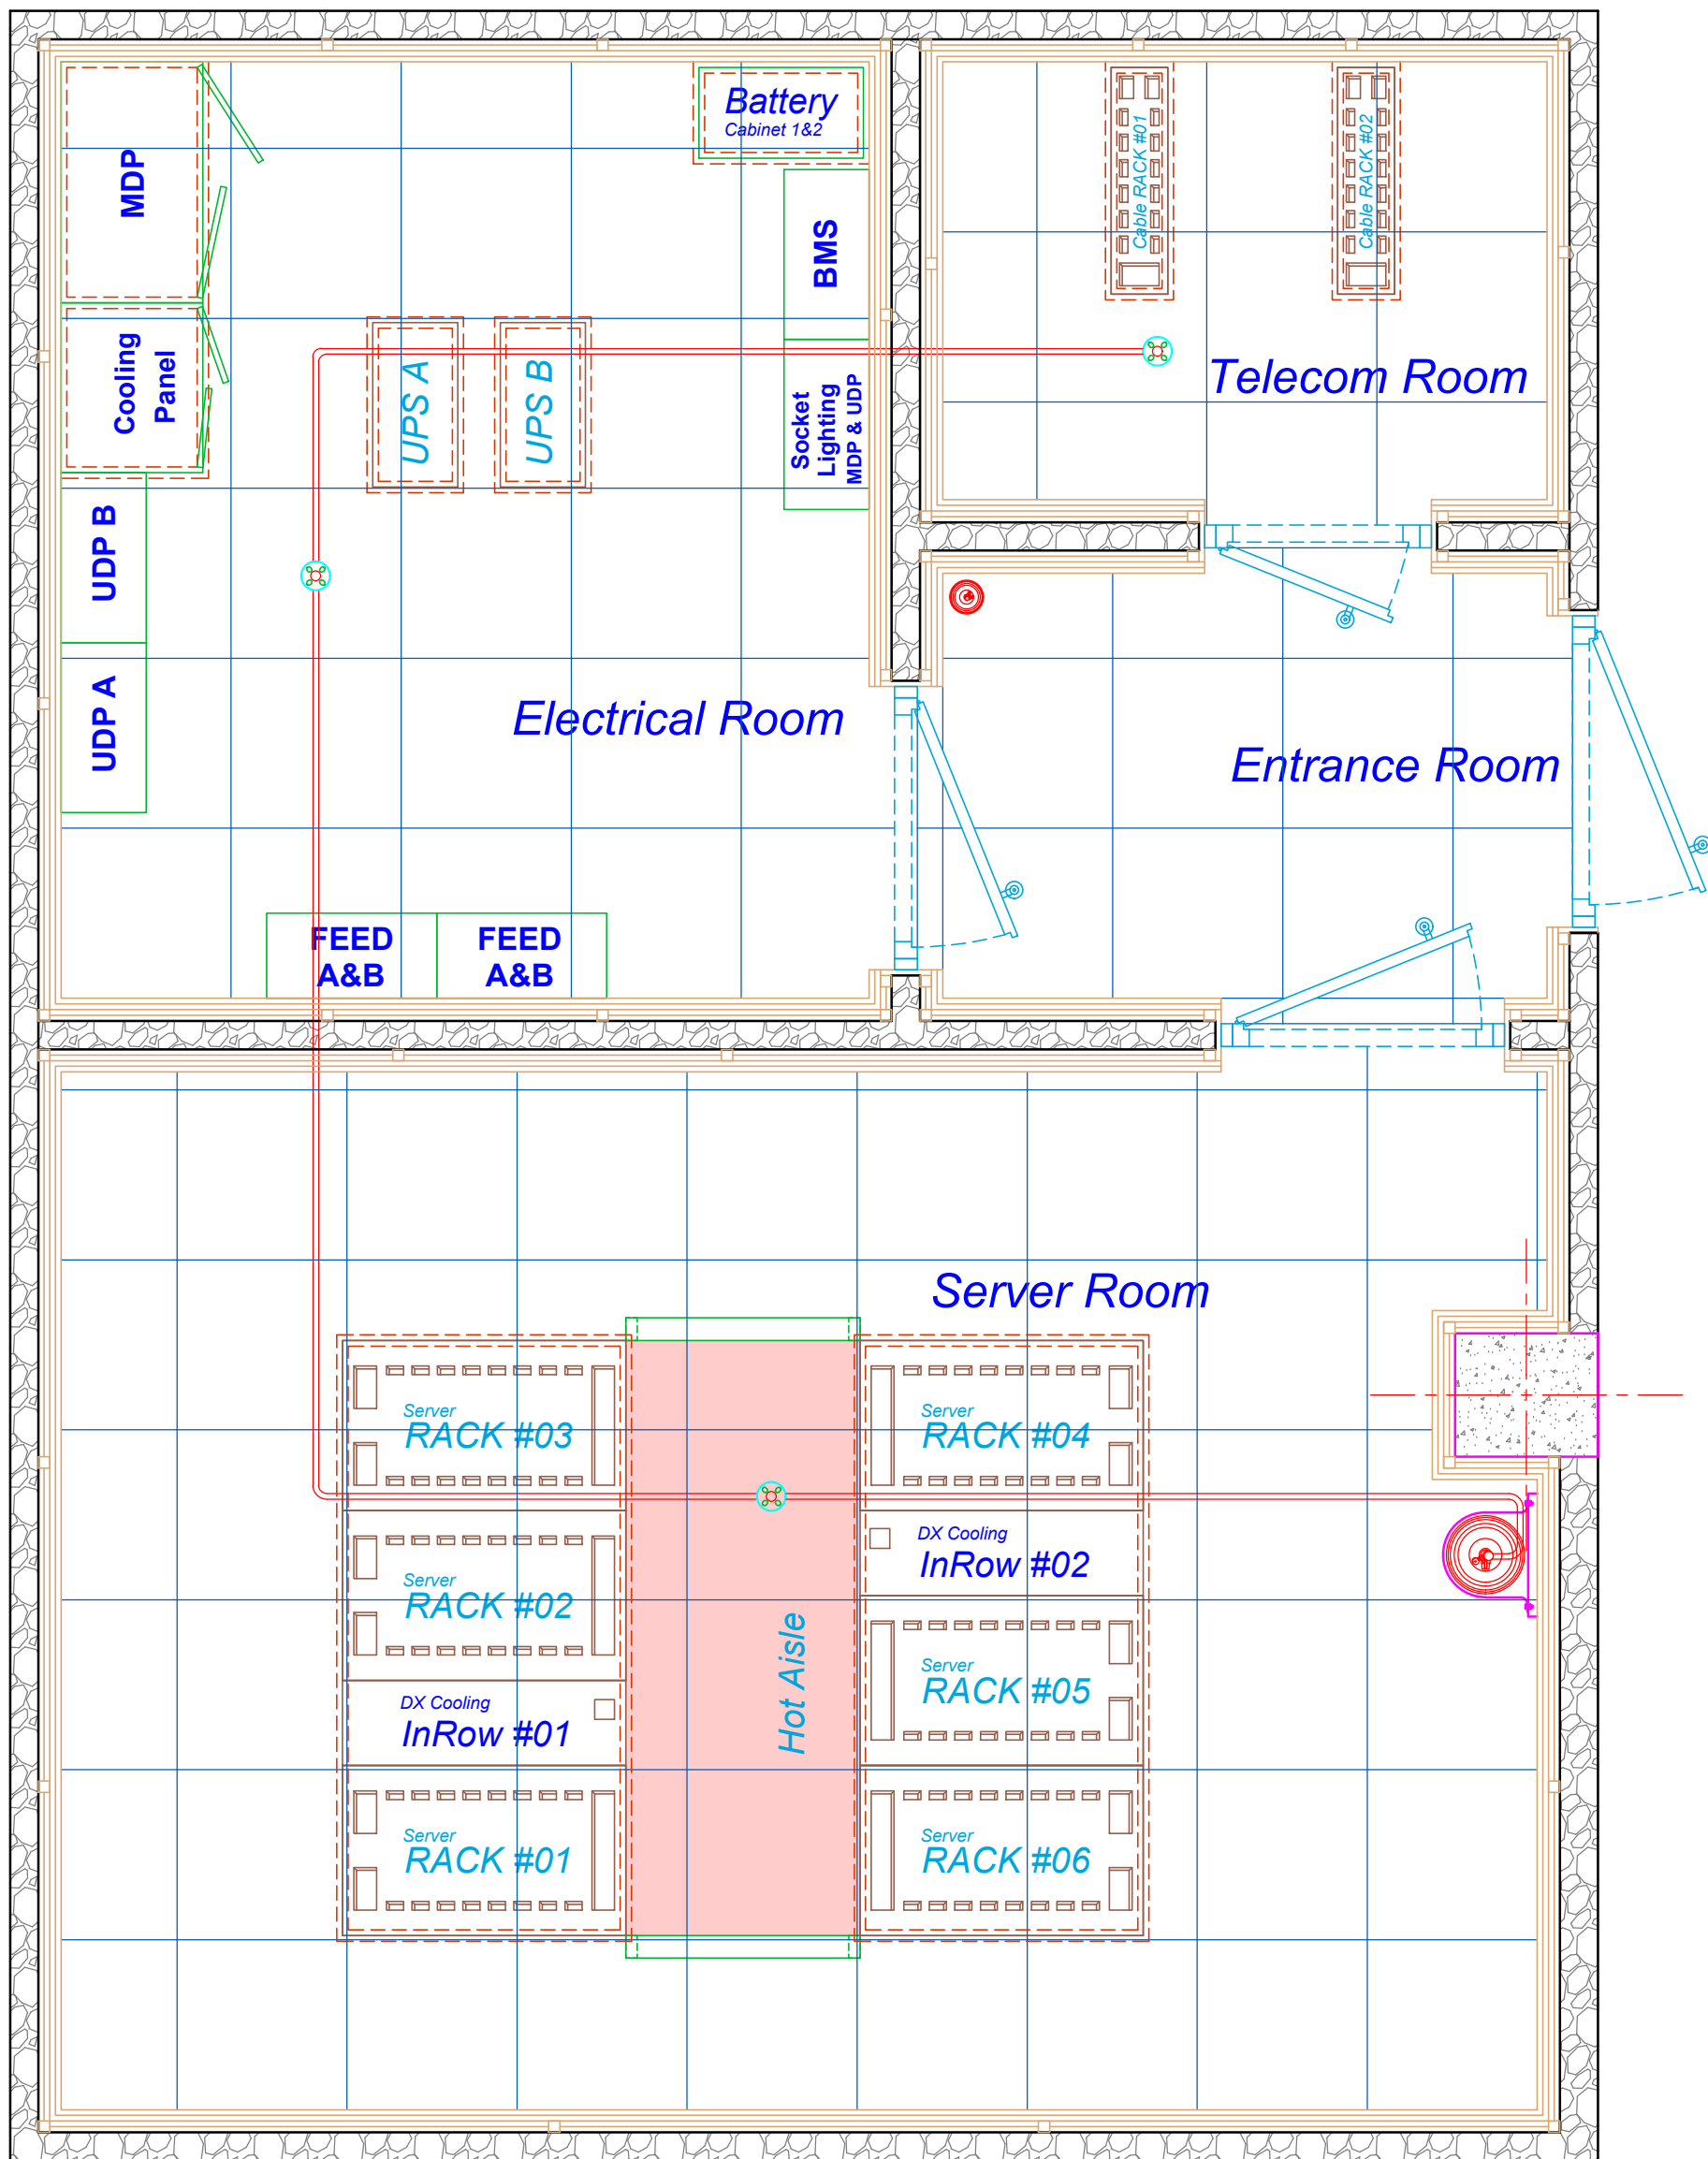



پلان مسیر لوله گذاری و کابل کشی سیستم اطفاء حریق (فضای میانی)

مقیاس : A3-1:25

Sheet No : H-15	
drawing Scale: 1:100	Type: H
Date : 98/12	Rev. : H/3

توضیحات :

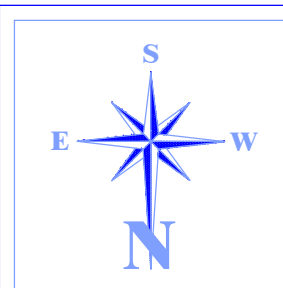

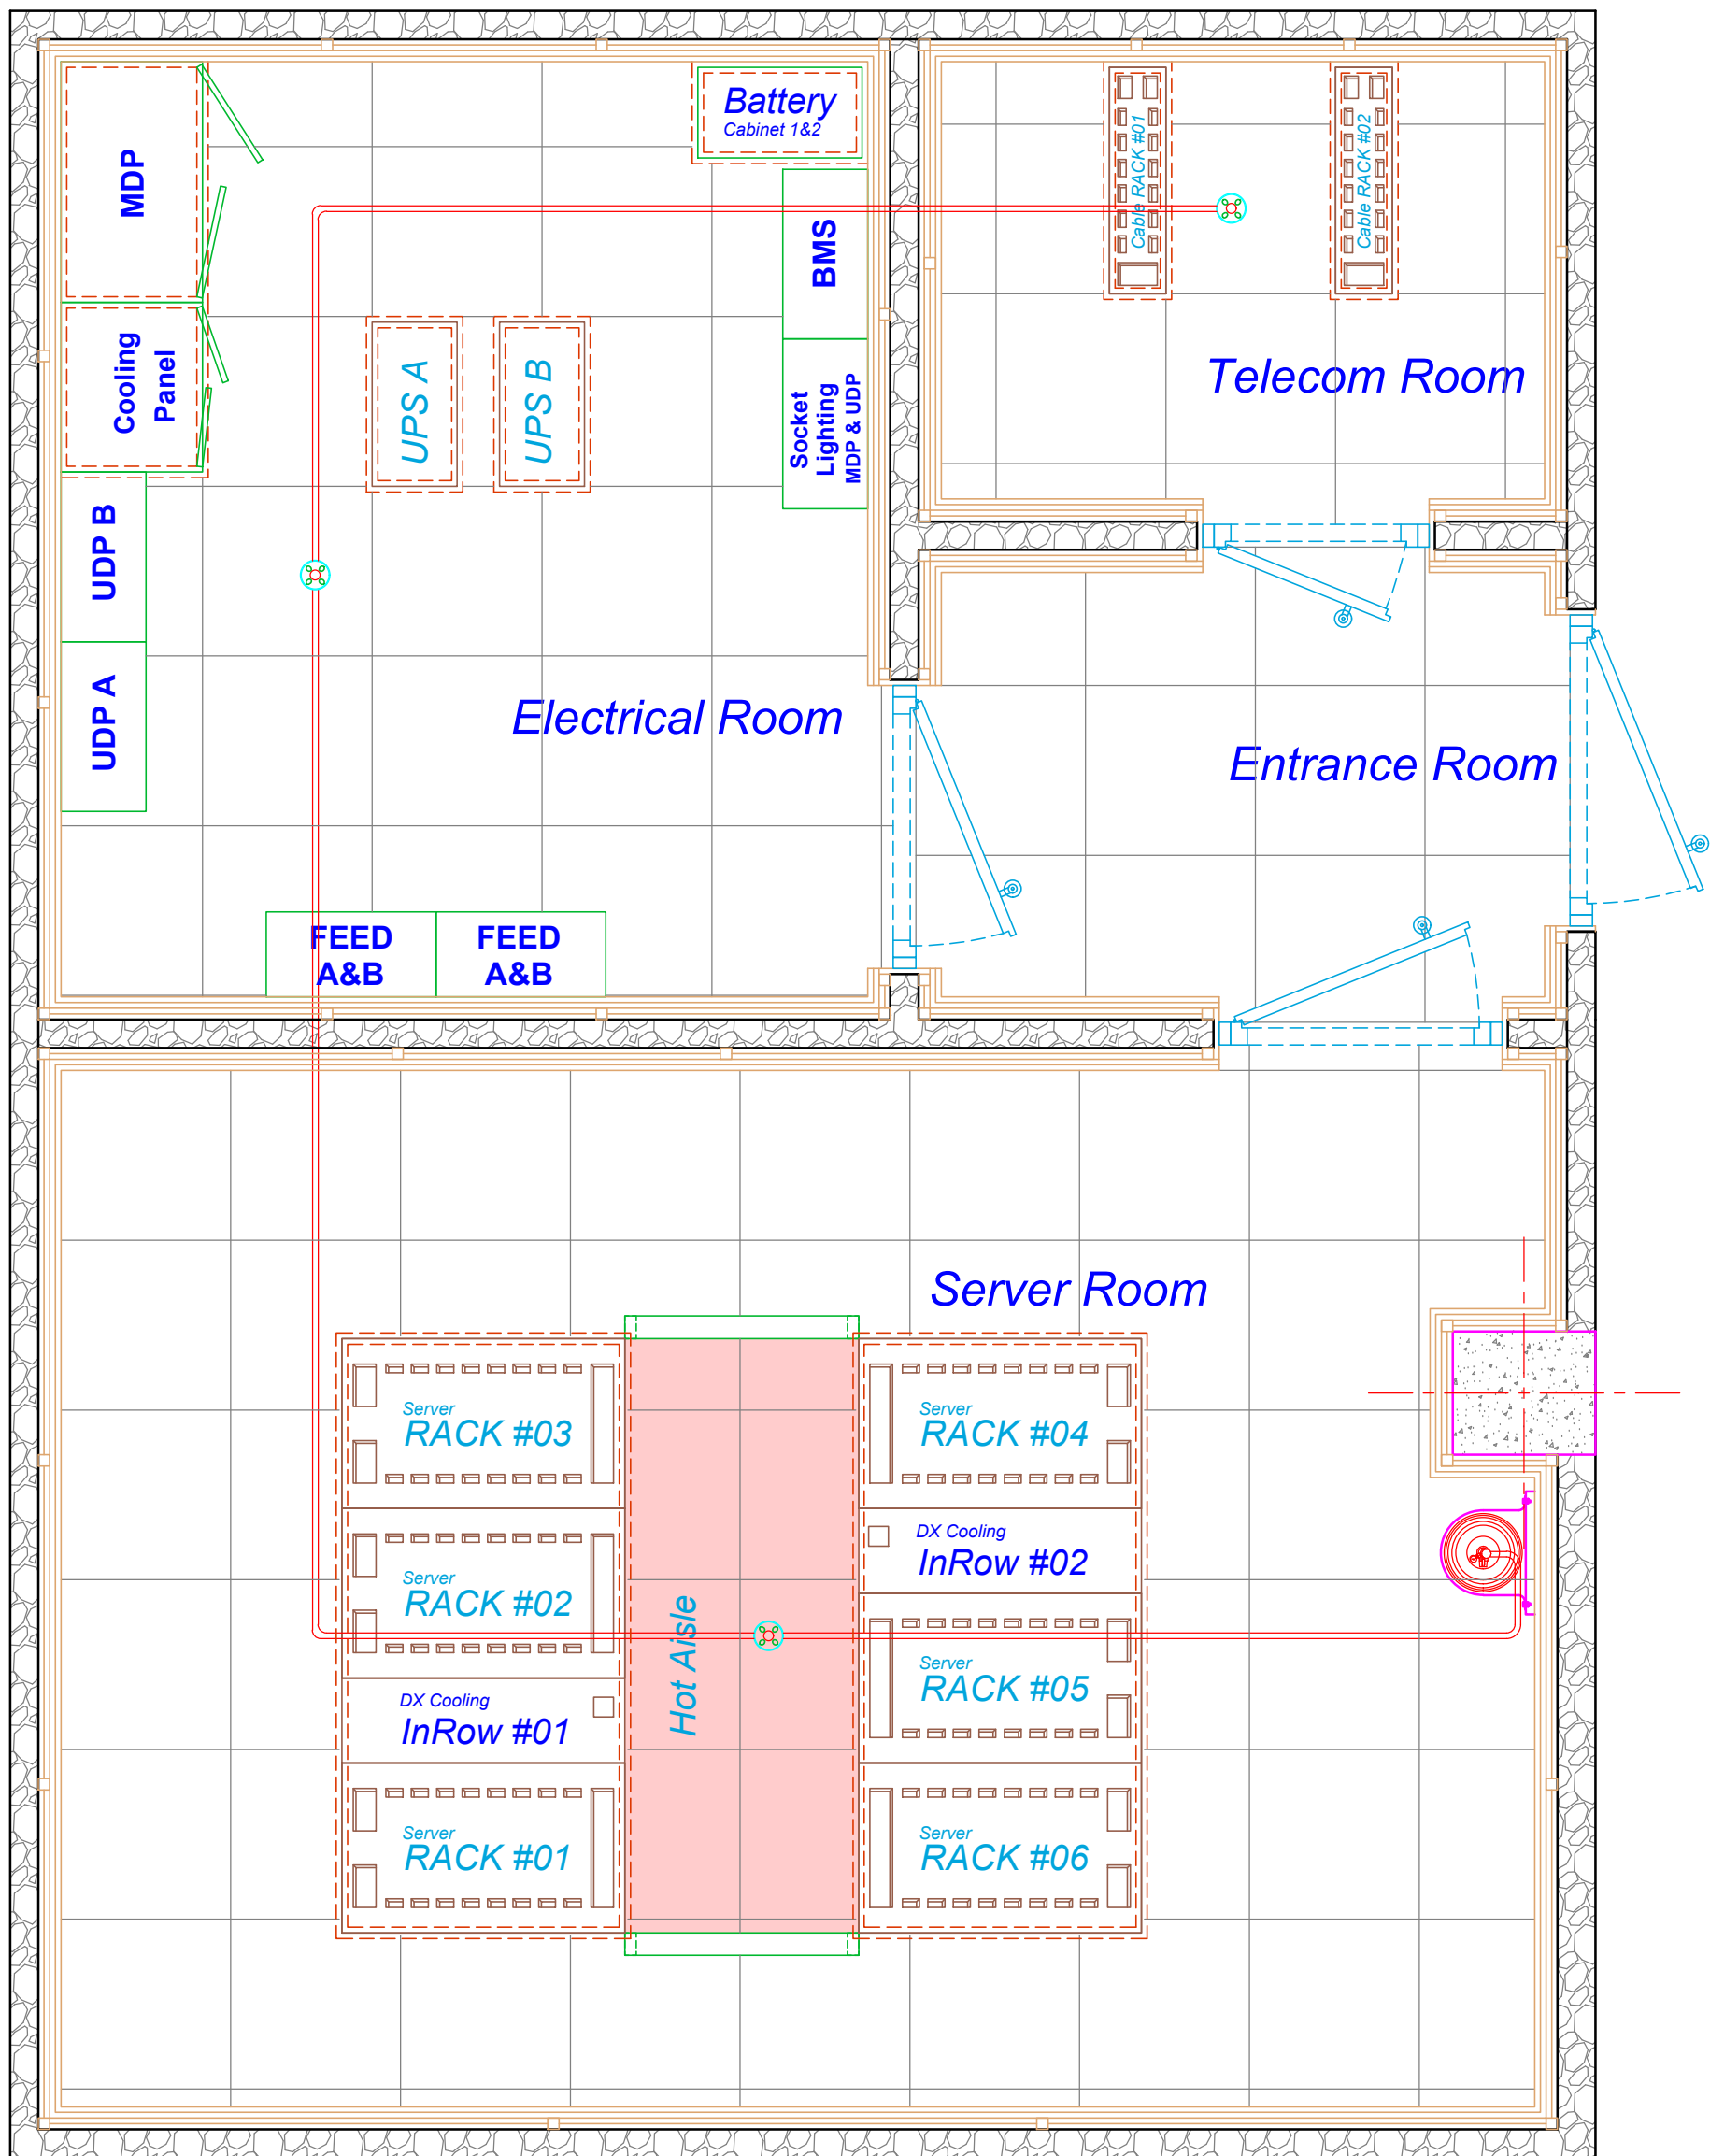



پلان مسیر کابل کشی سیستم اطفاء حریق (فضای زیر کف کاذب)

مقیاس : A3-1:25

Sheet No : H-16	
drawing Scale: 1:100	Type: H
Date : 98/12	Rev. : H/3

توضیحات :

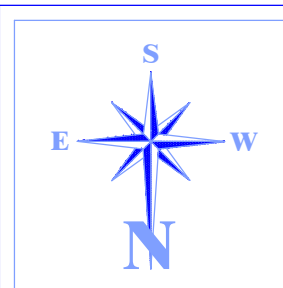

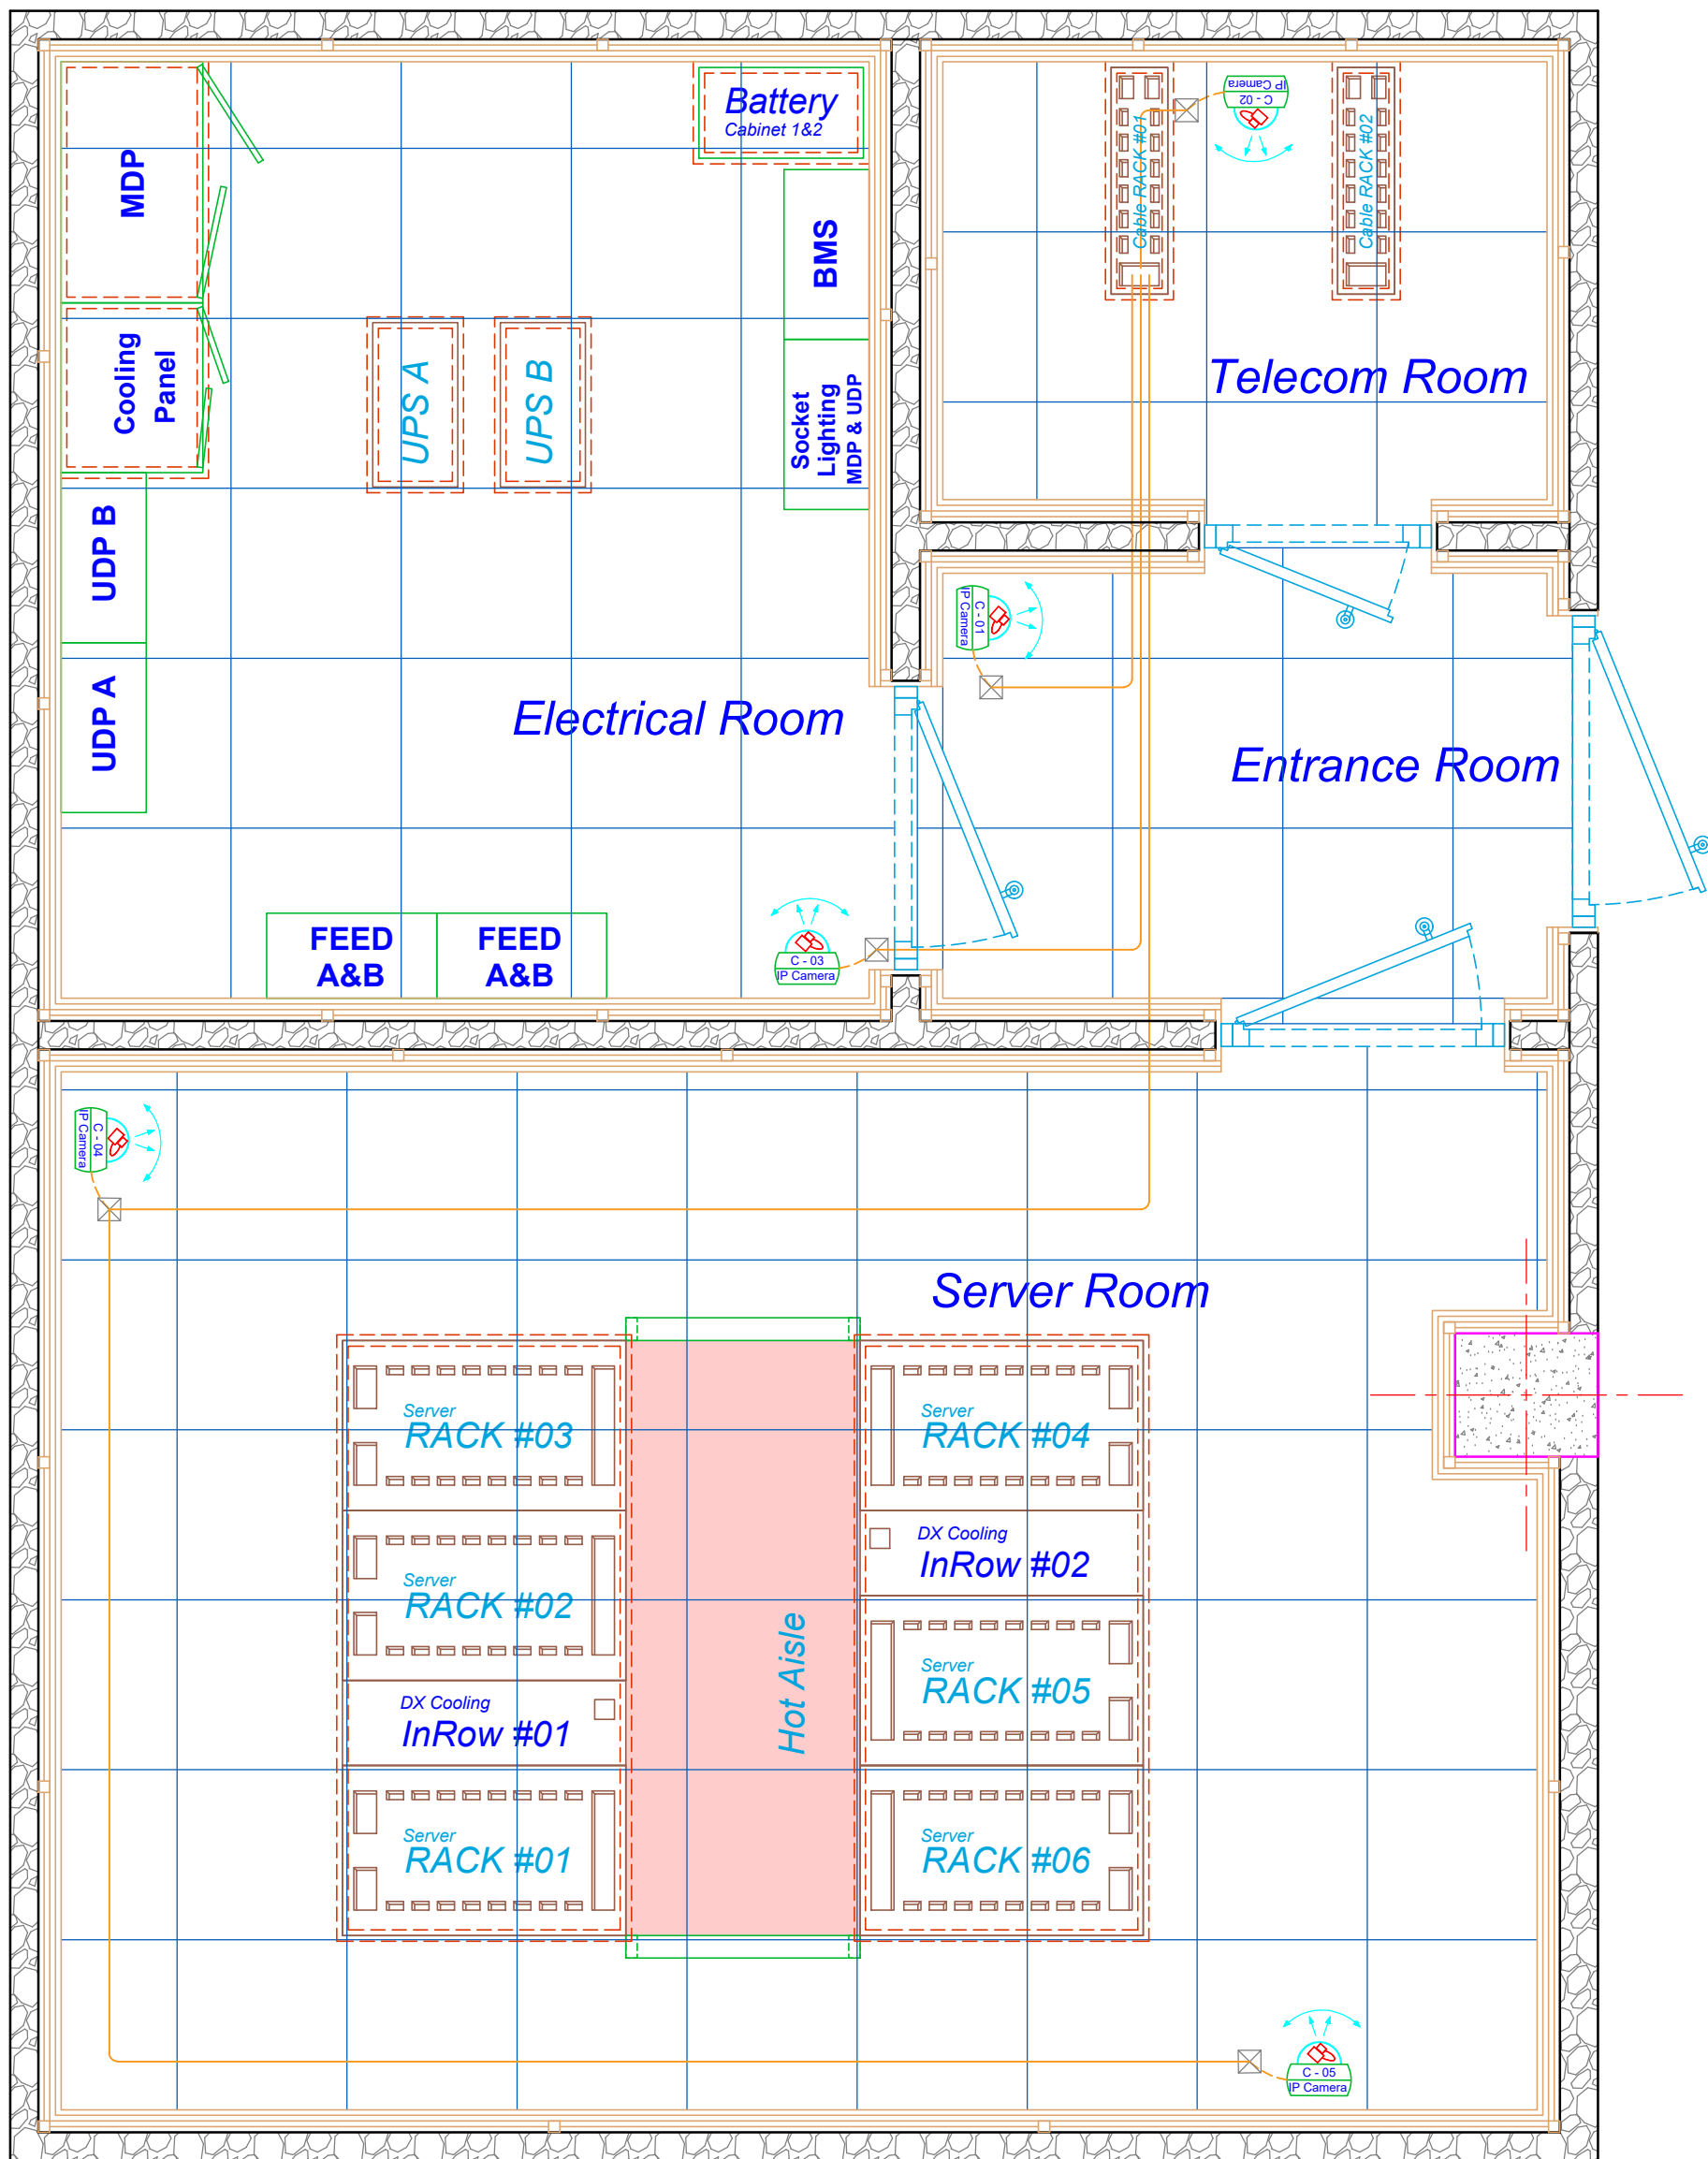



پلان مسیر لوله گذاری و کابل کشی دوربین مدار بسته

مقیاس : A3-1:25

Sheet No : H-17	
drawing Scale: 1:100	Type: H
Date : 98/12	Rev. : H/3

توضیحات :

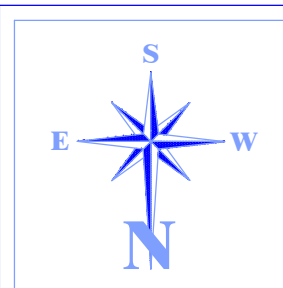


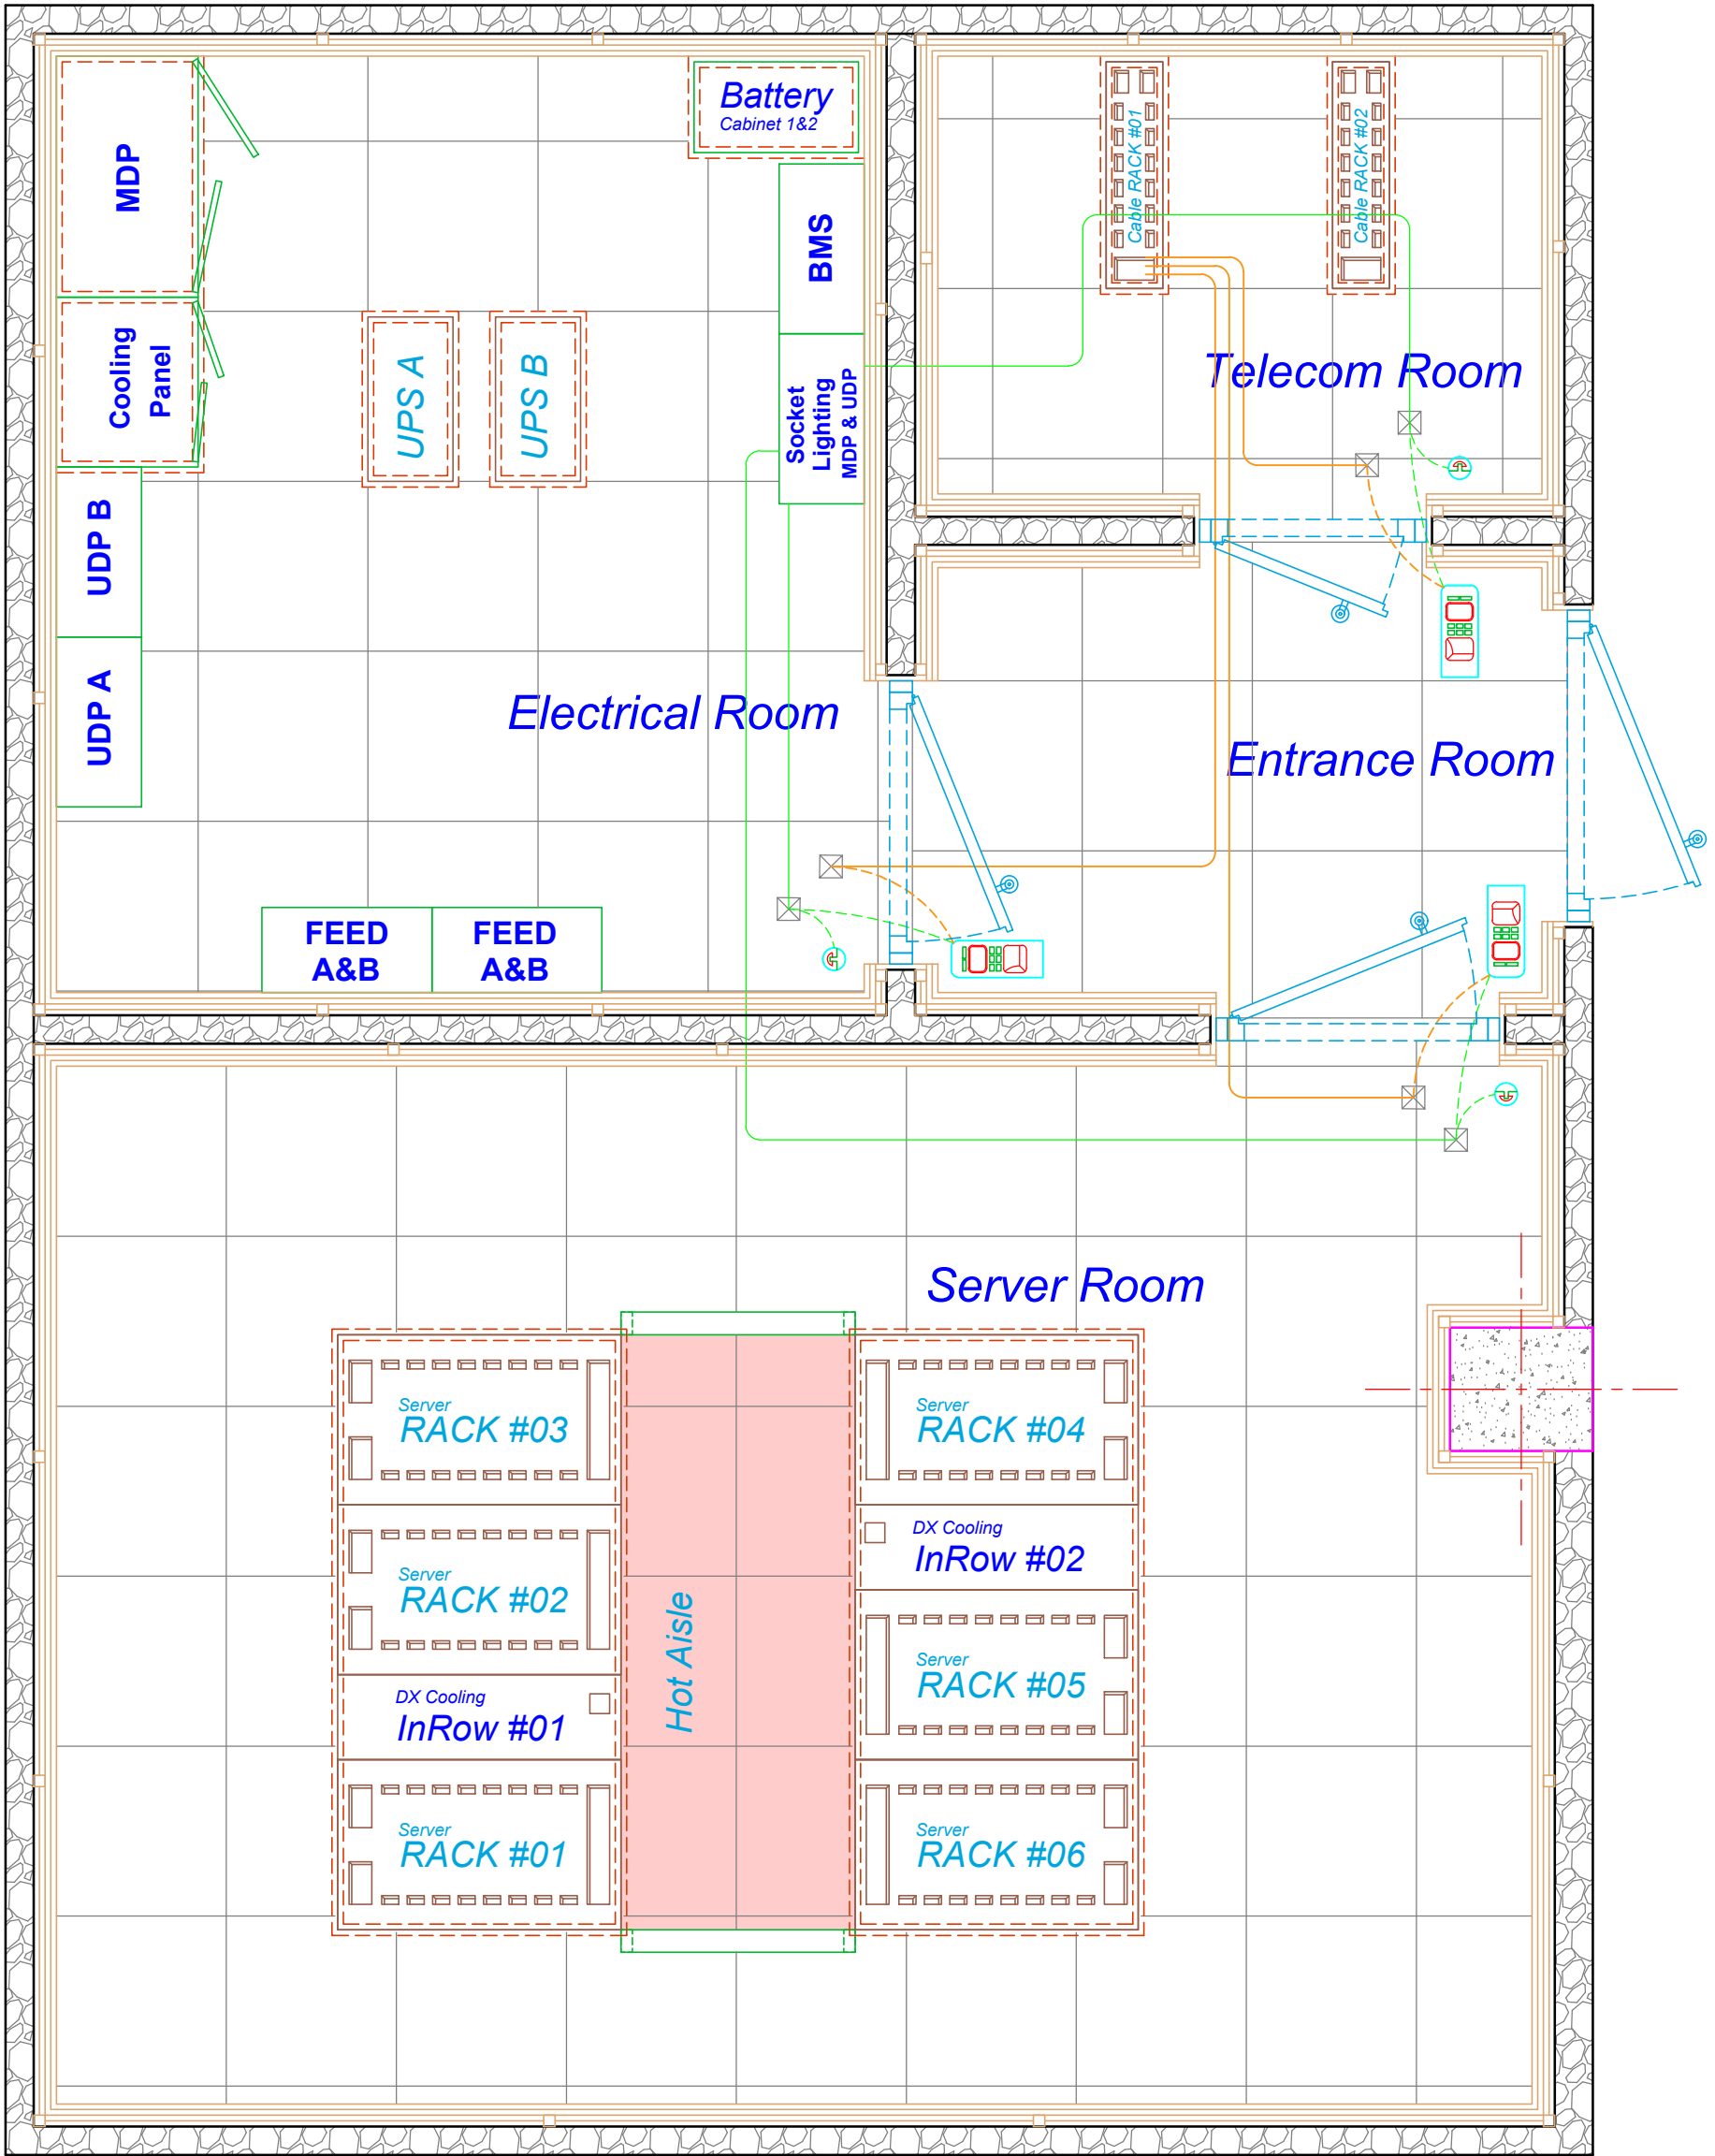

پلان مسیر لوله گذاری و کابل کشی سیستم کنترل تردد

مقیاس : A3-1:25


H-18		توضیحات :		پیمانکار:		کارفرما:		S E W N	
Sheet No :									
drawing Scale: 1:100						Jey Oil Refining Co.			
Type: H									
Date : 98/12									
Rev. : H/3									

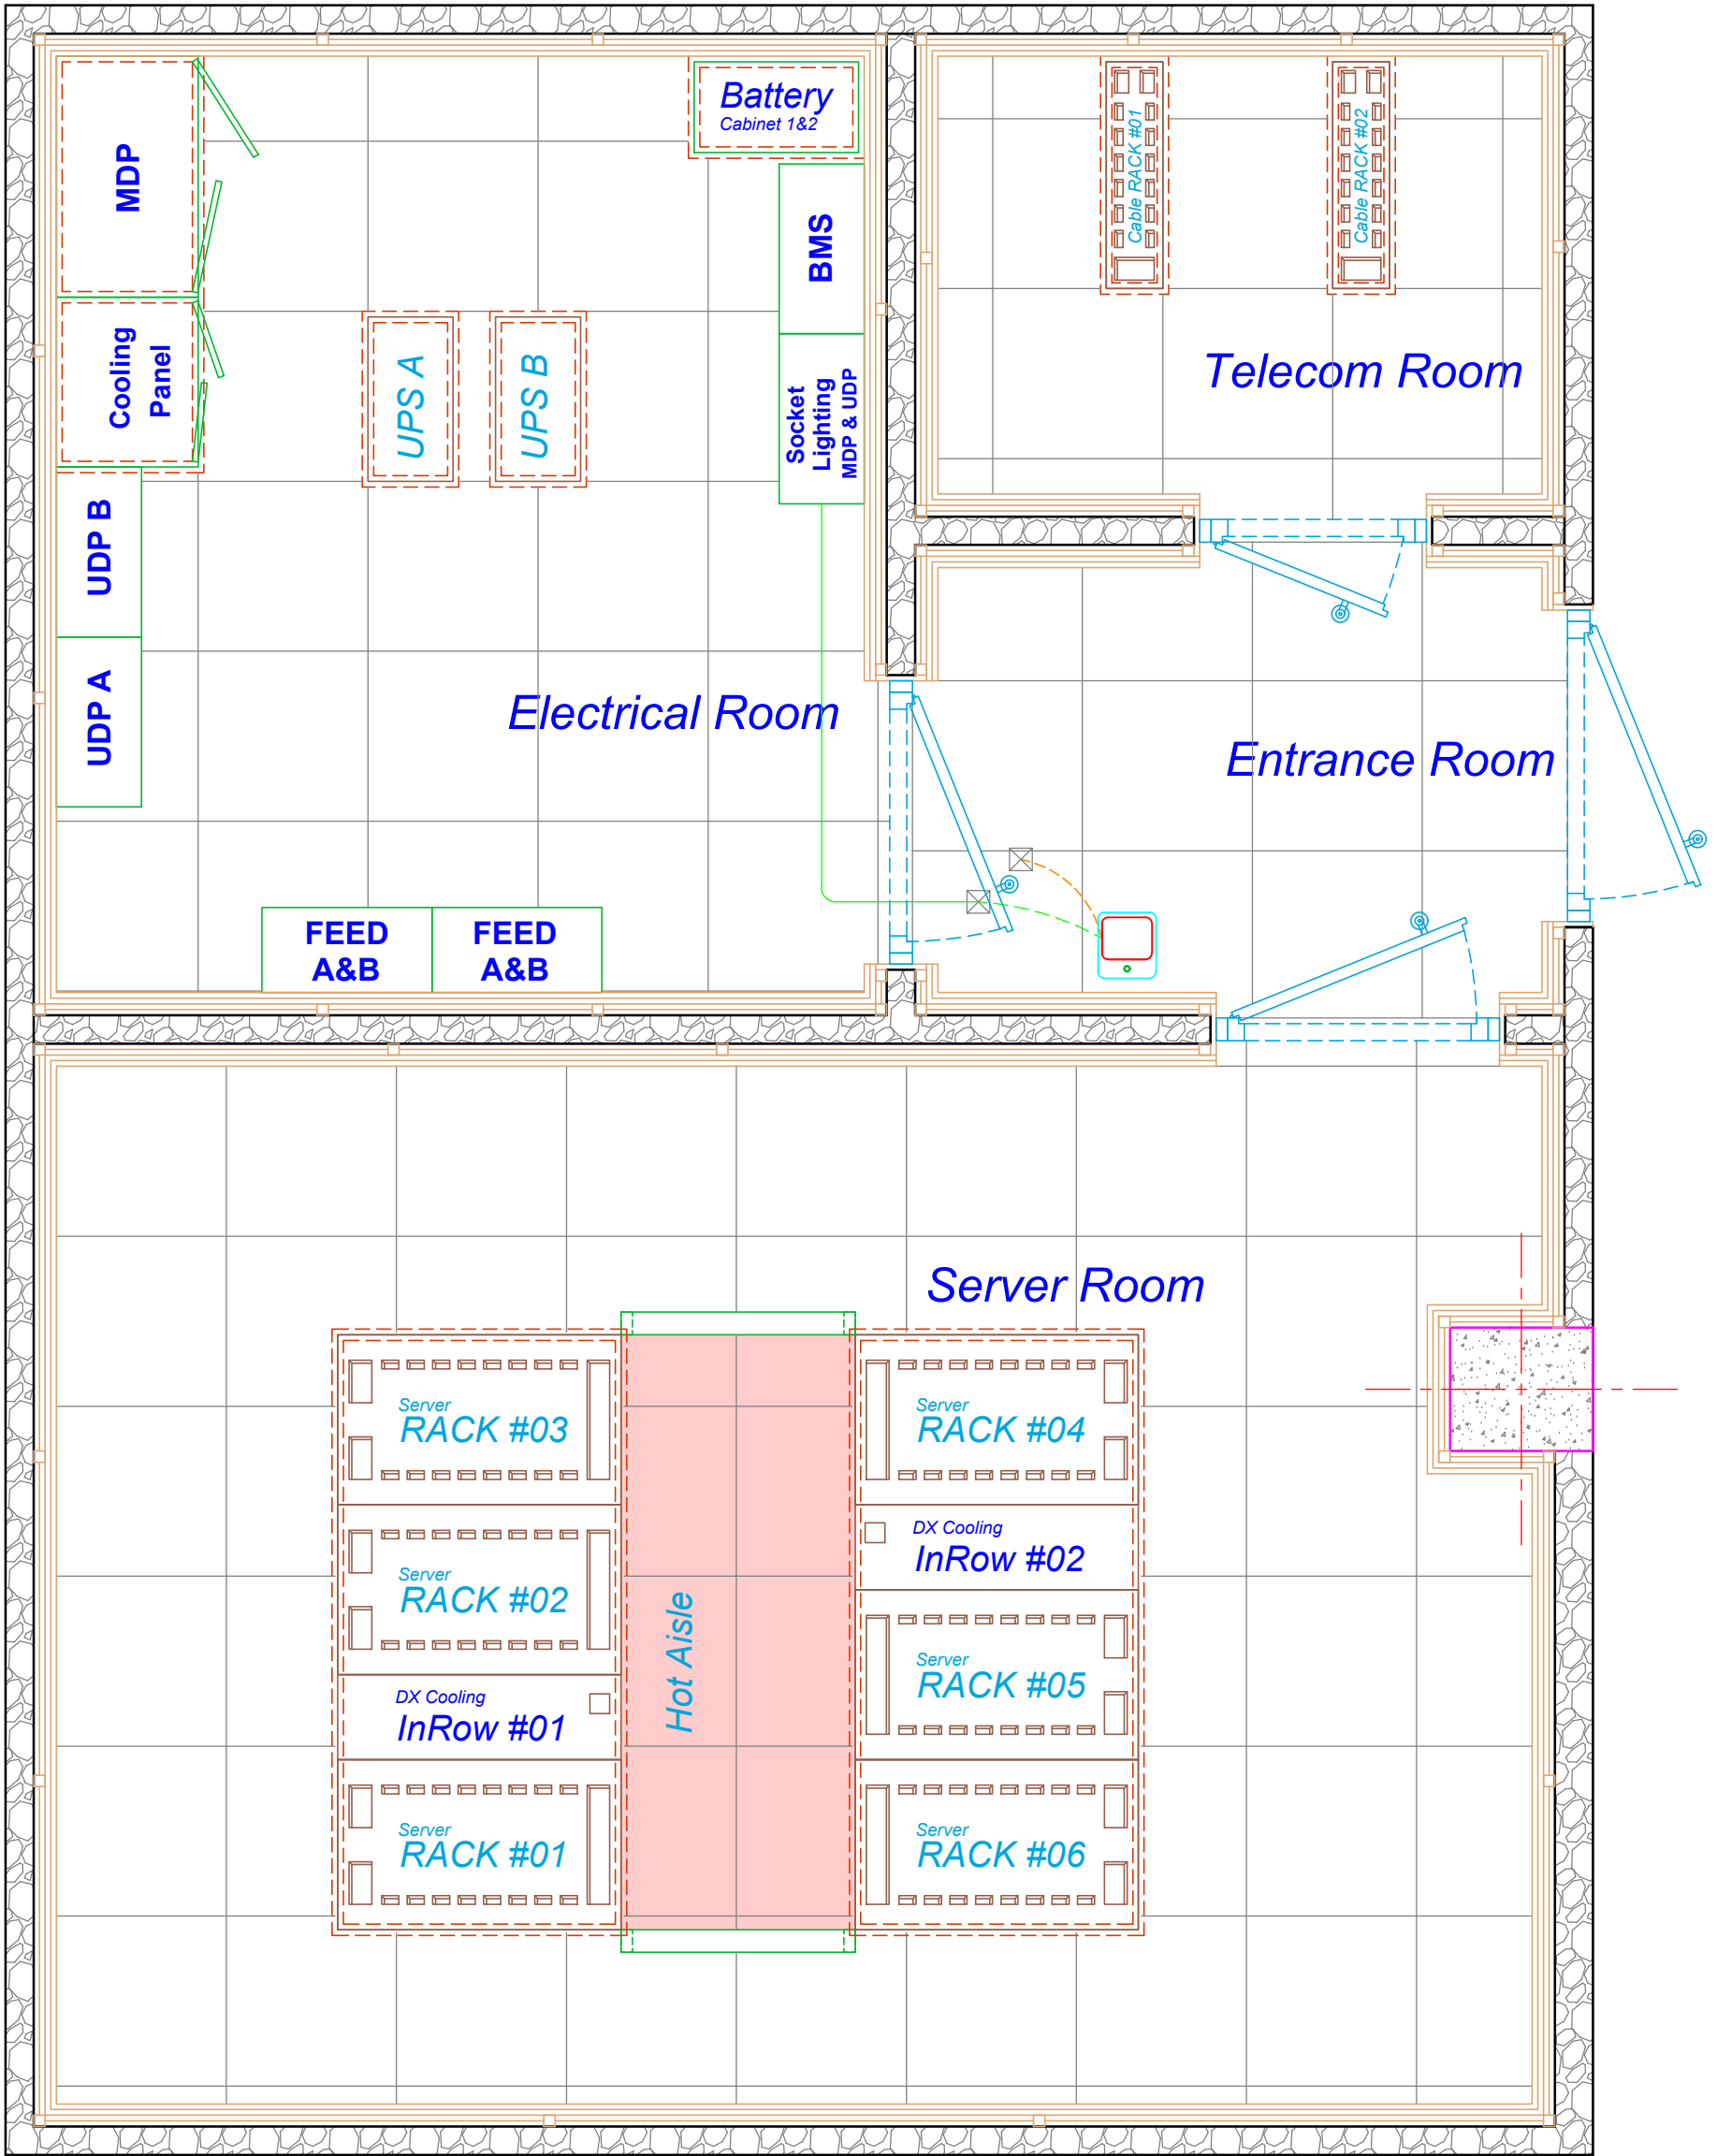

پلان مسیر لوله گذاری و کابل کشی شبکه آیفون تصویری

مقیاس : A3-1:25

H-19		توضیحات :		پیمانکار:		کارفرما:			
Sheet No :									
drawing Scale: 1:100		Type: H				Jey Oil Refining Co.			
Date : 98/12		Rev. : H/3							

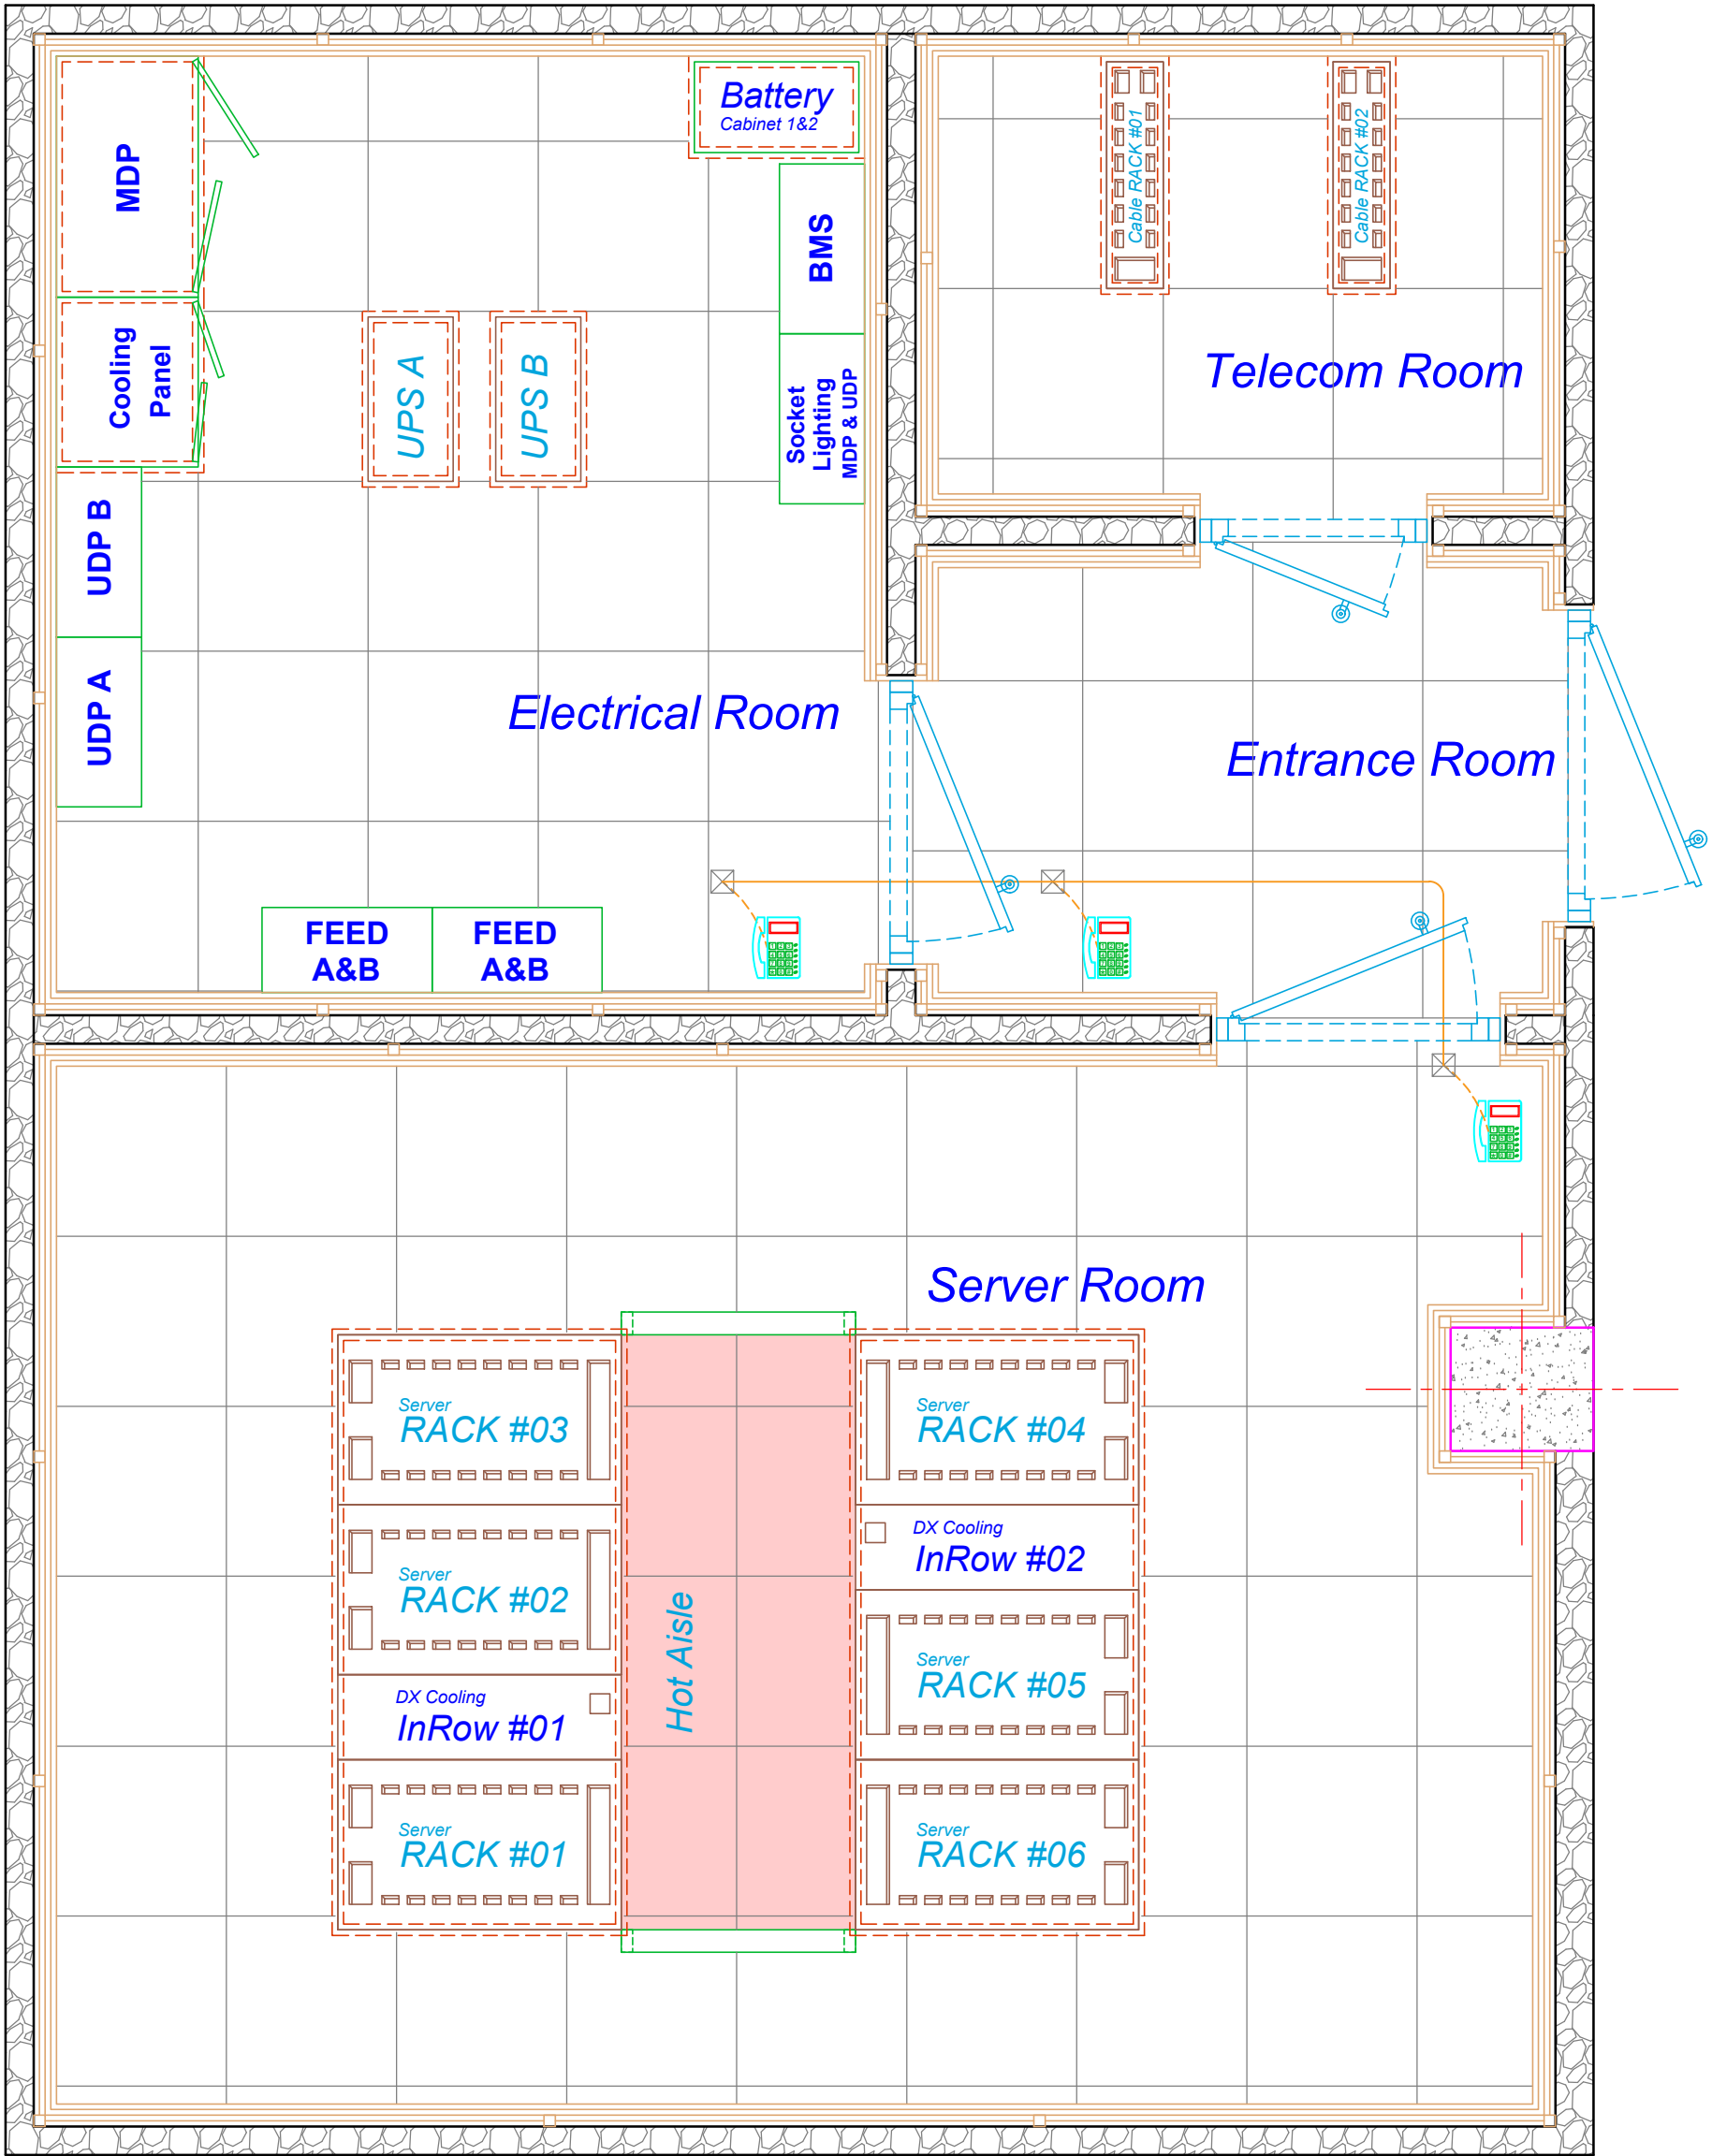



پلان مسیر لوله گذاری و کابل کشی خطوط ارتباطی تلفن

مقیاس : A3-1:25

Sheet No : H-20	
drawing Scale: 1:100	Type: H
Date : 98/12	Rev. : H/3

توضیحات :

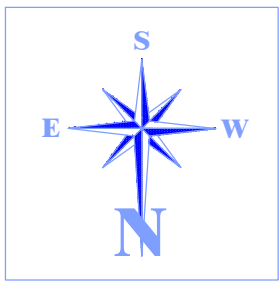

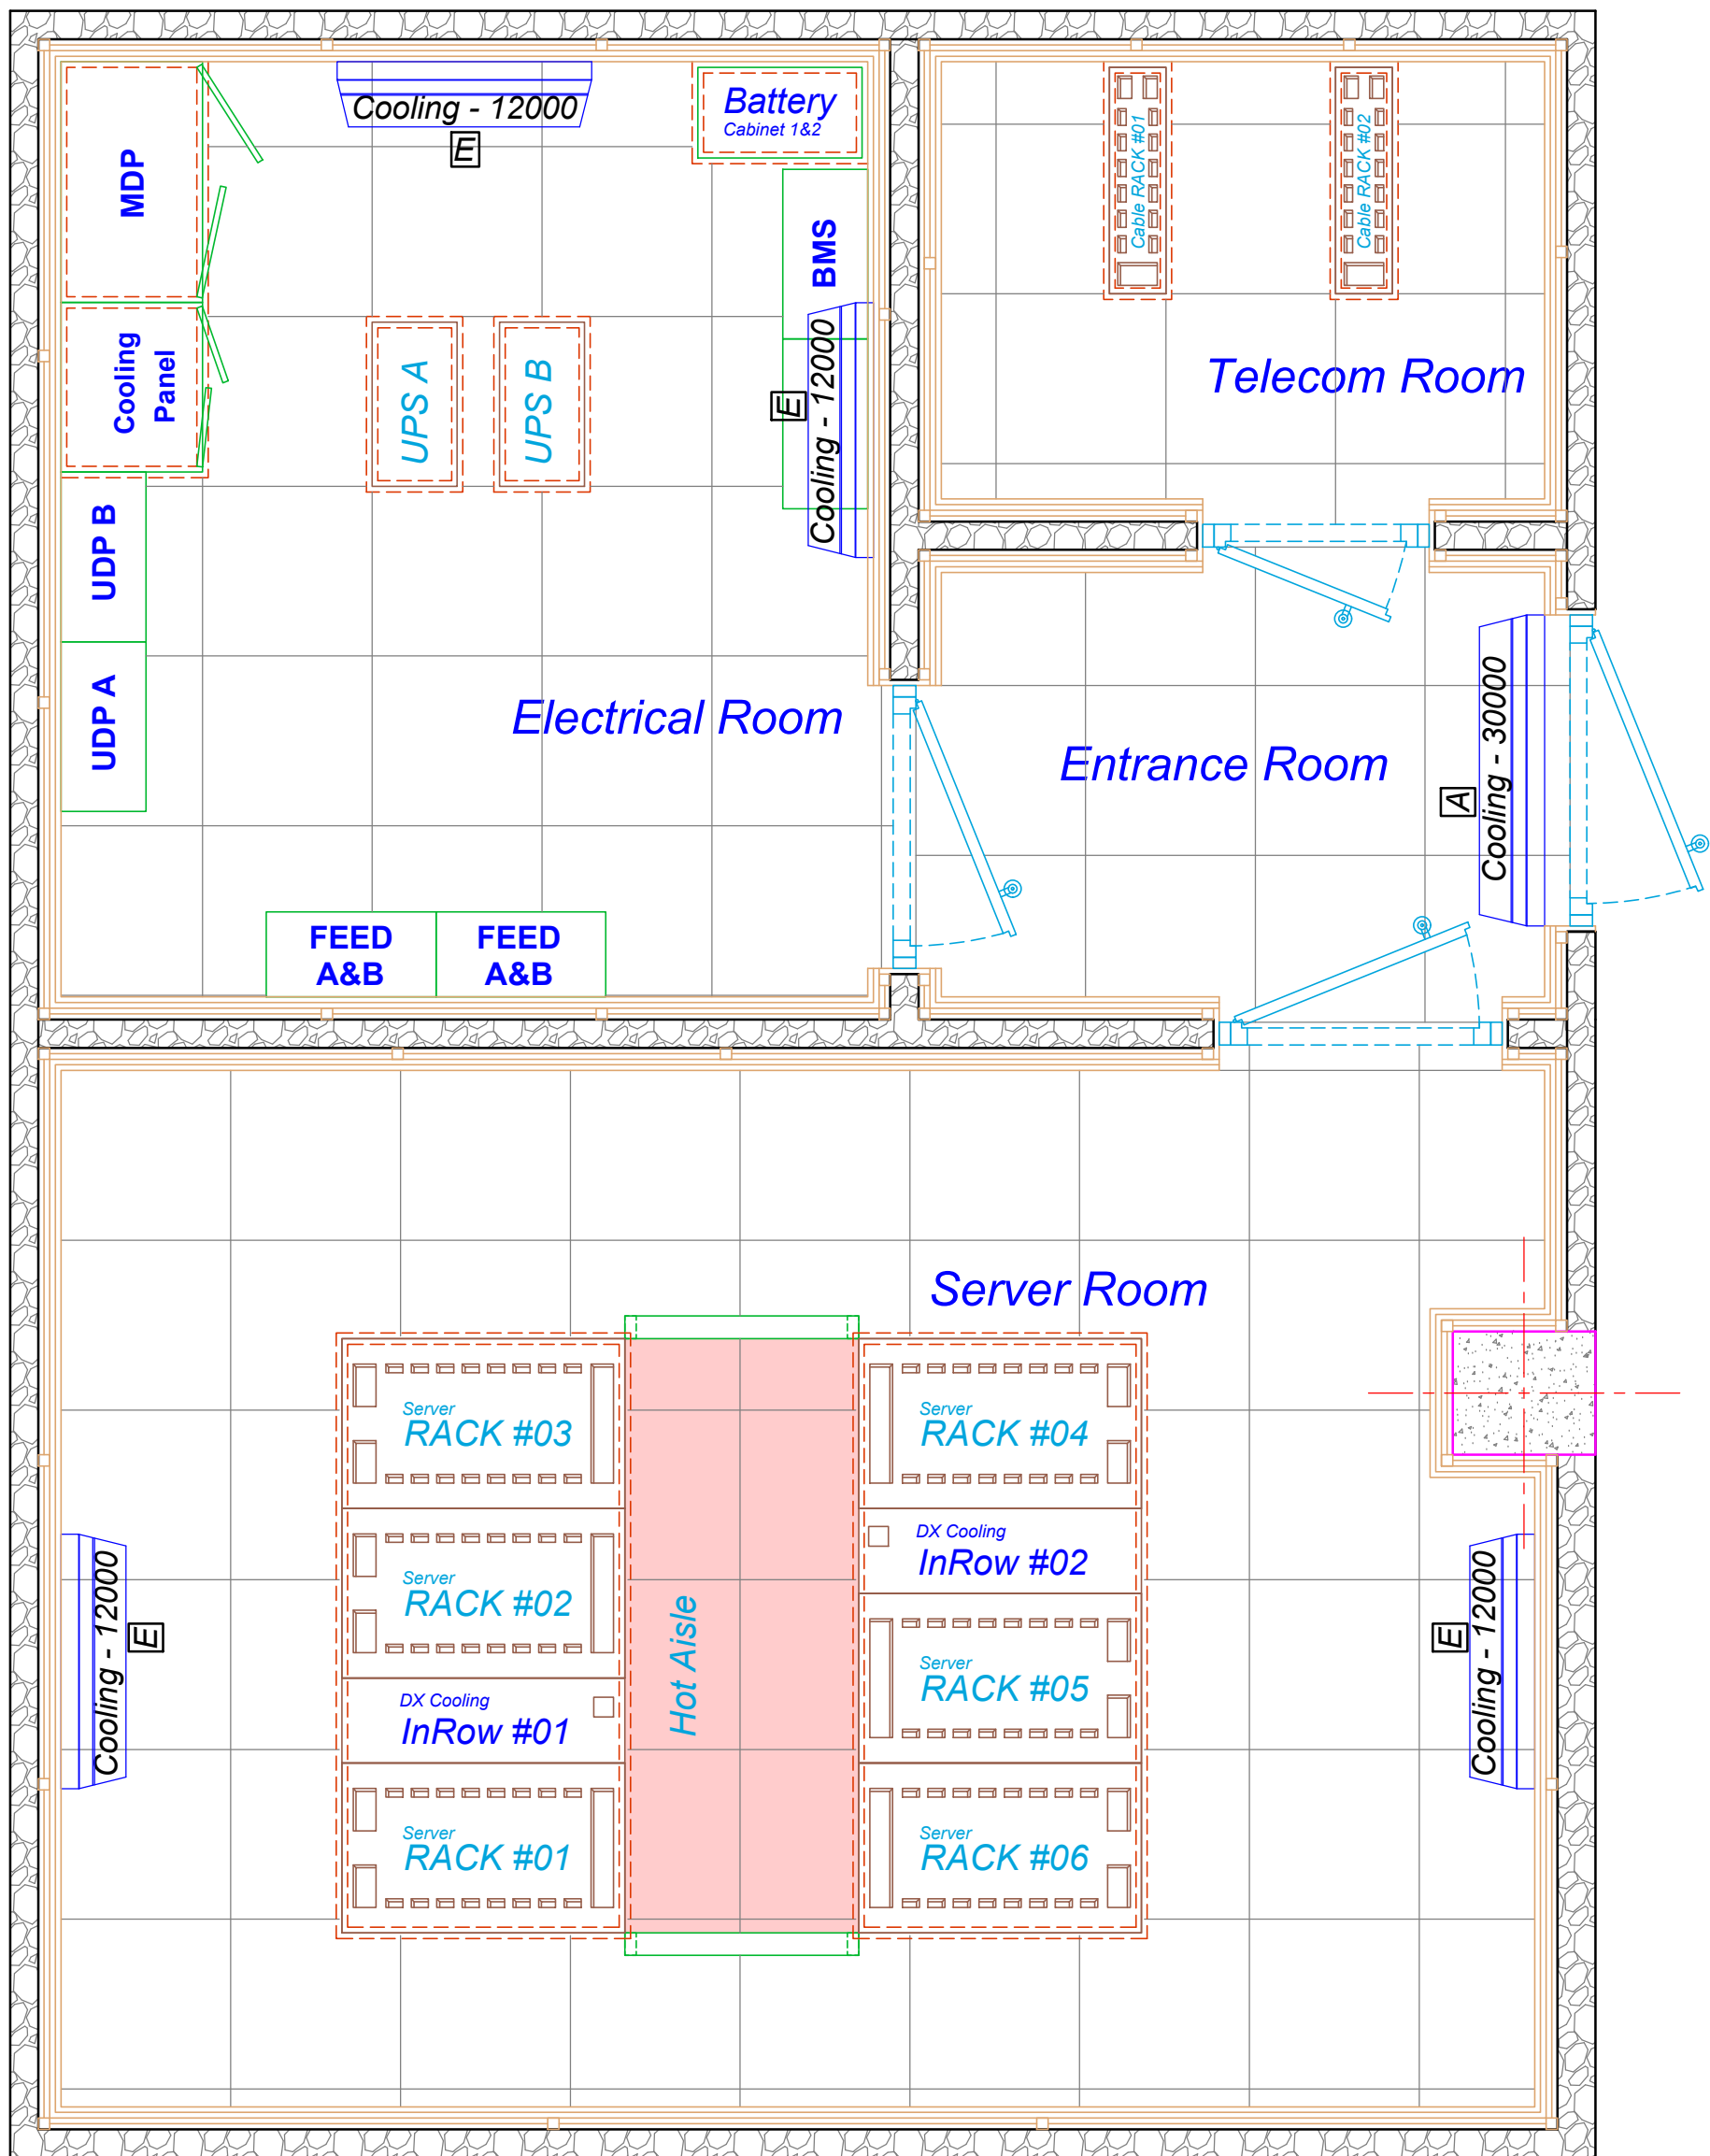



پلان مسیر لوله گذاری و کابل کشی کولرهای گازی

مقیاس : A3-1:25

Sheet No : H-21	
drawing Scale: 1:100	Type: H
Date : 98/12	Rev. : H/3

توضیحات :

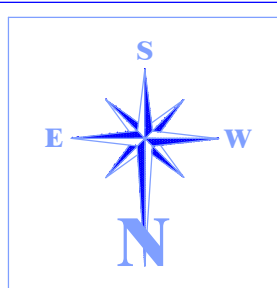

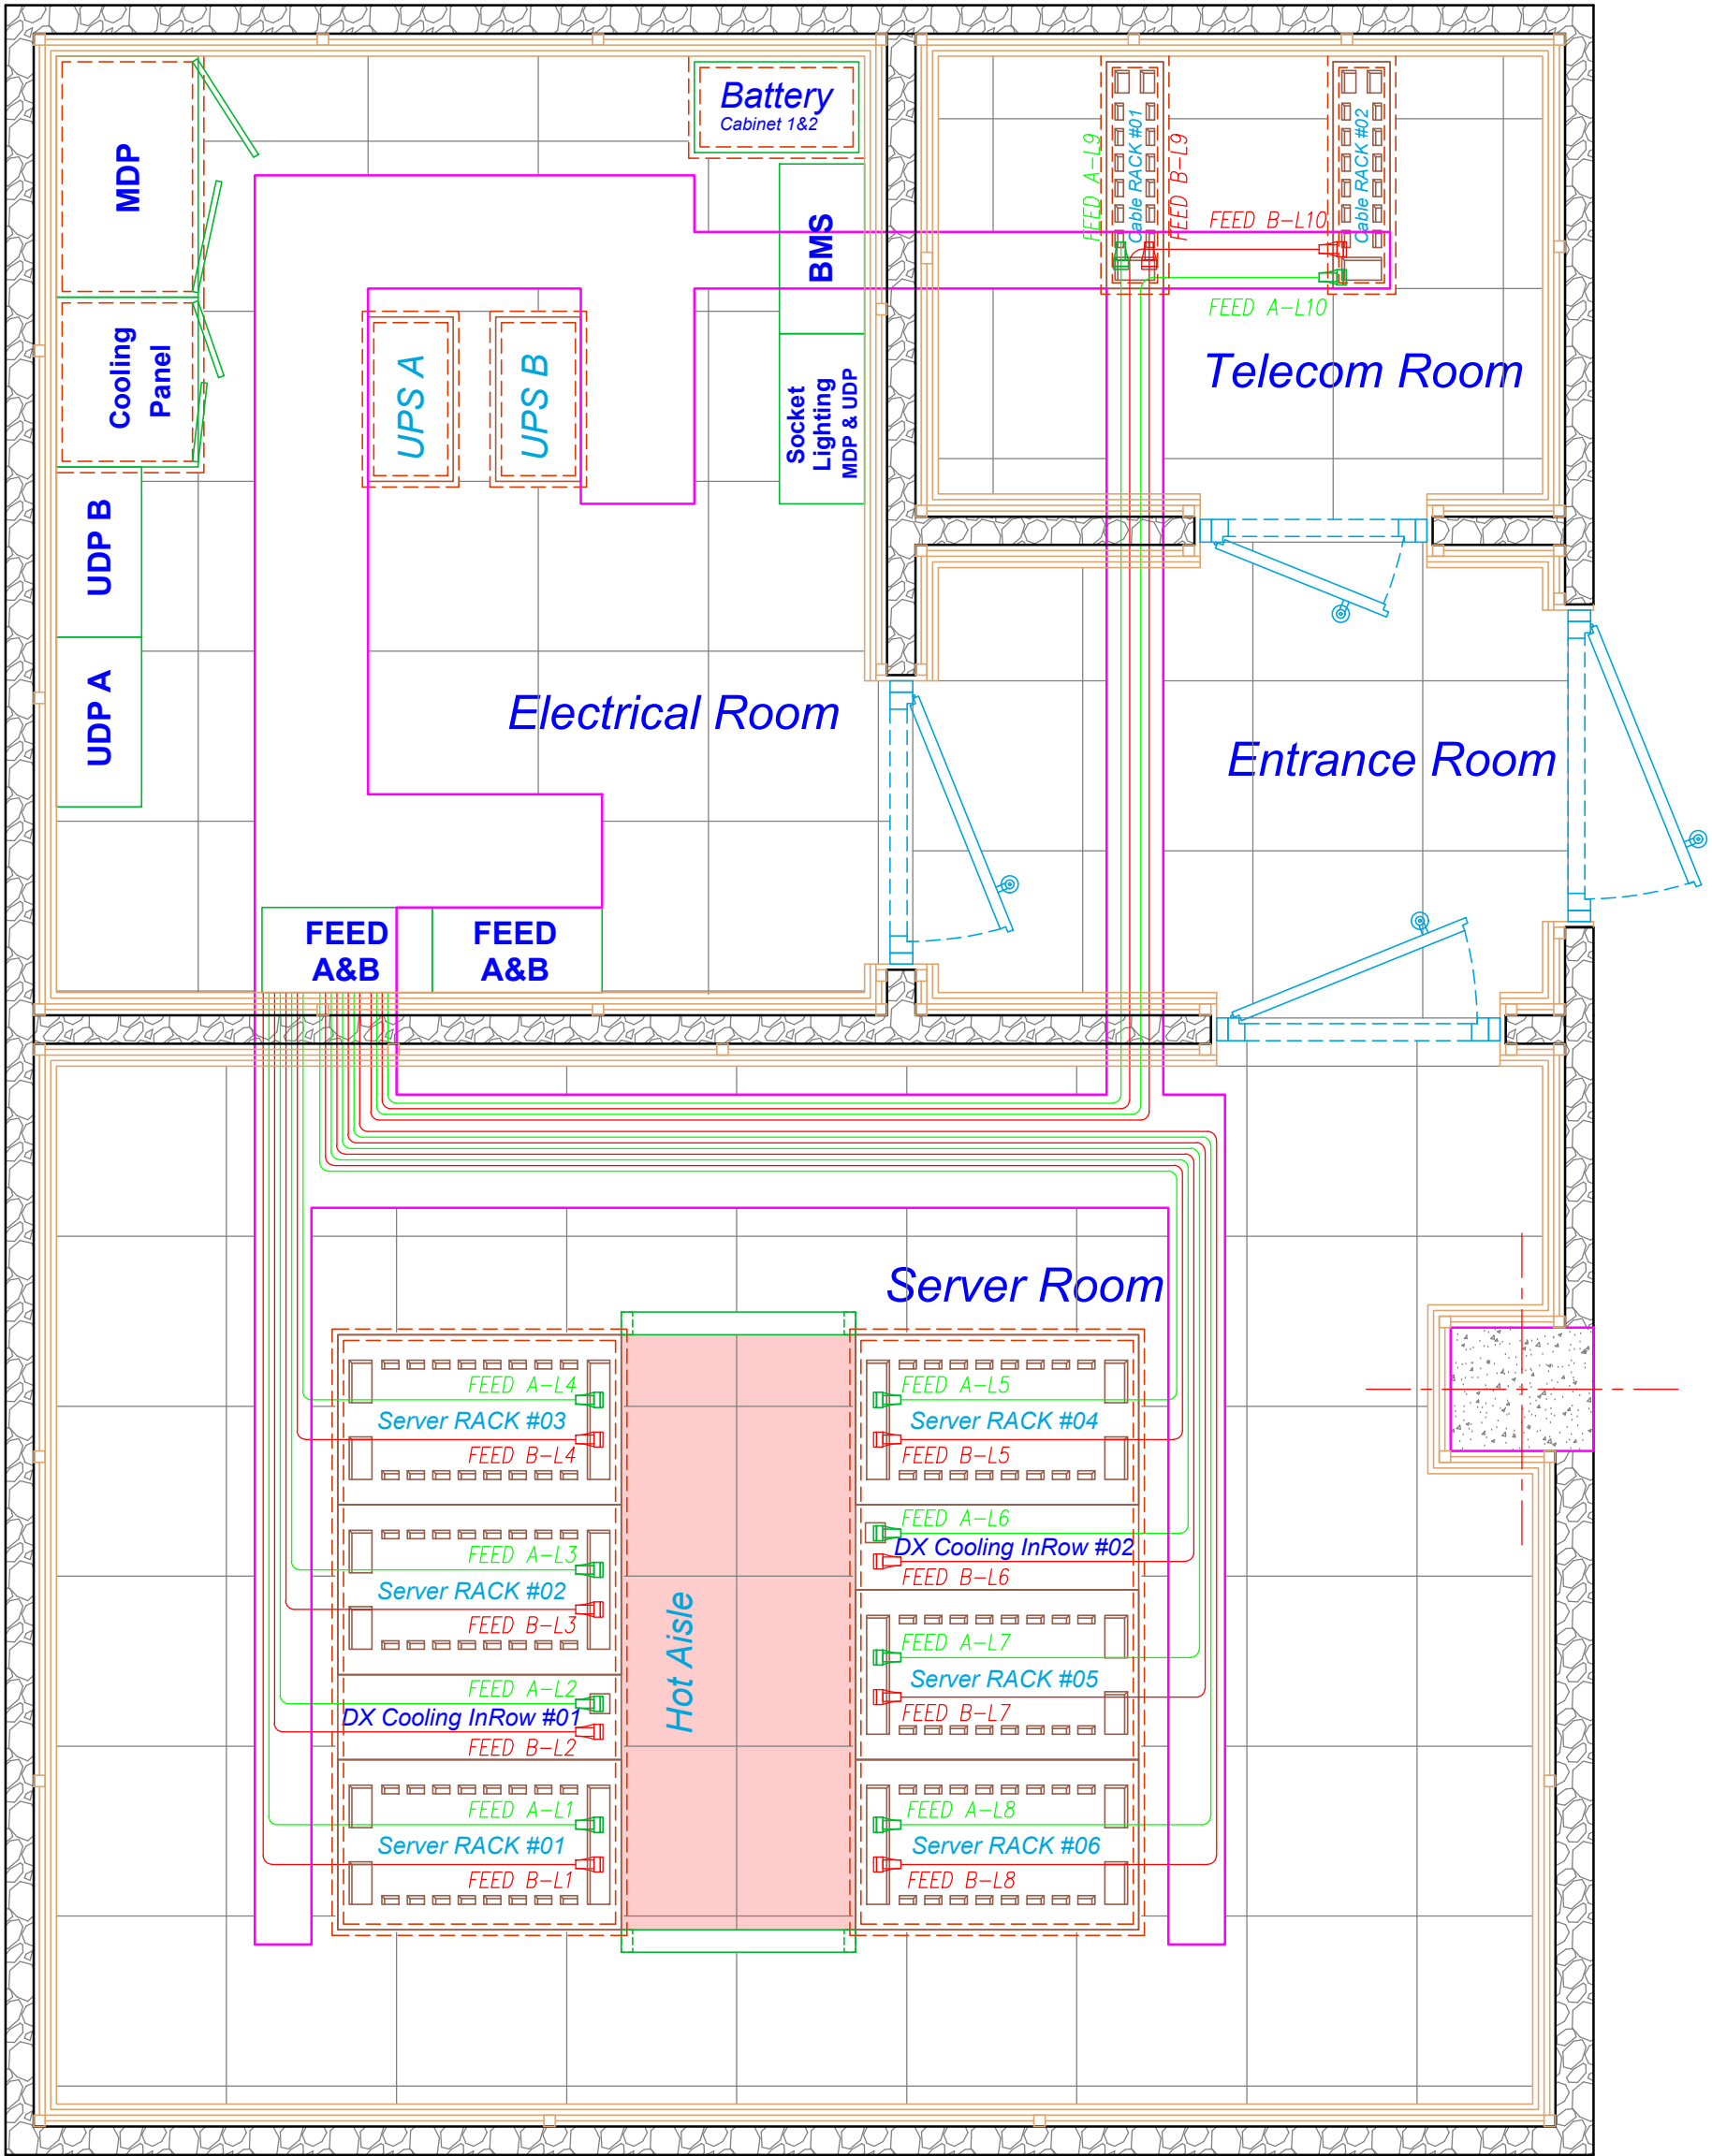

پلان کابل کشی فیدرهای رک


مقیاس : A3-1:25


توضیحات :

پیمانکار:

کارفرما:

Sheet No : H-22	
drawing Scale: 1:100	Type: H
Date : 98/12	Rev. : H/3

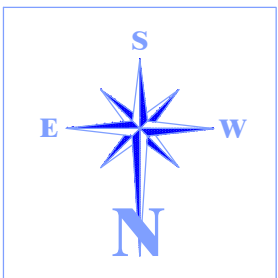

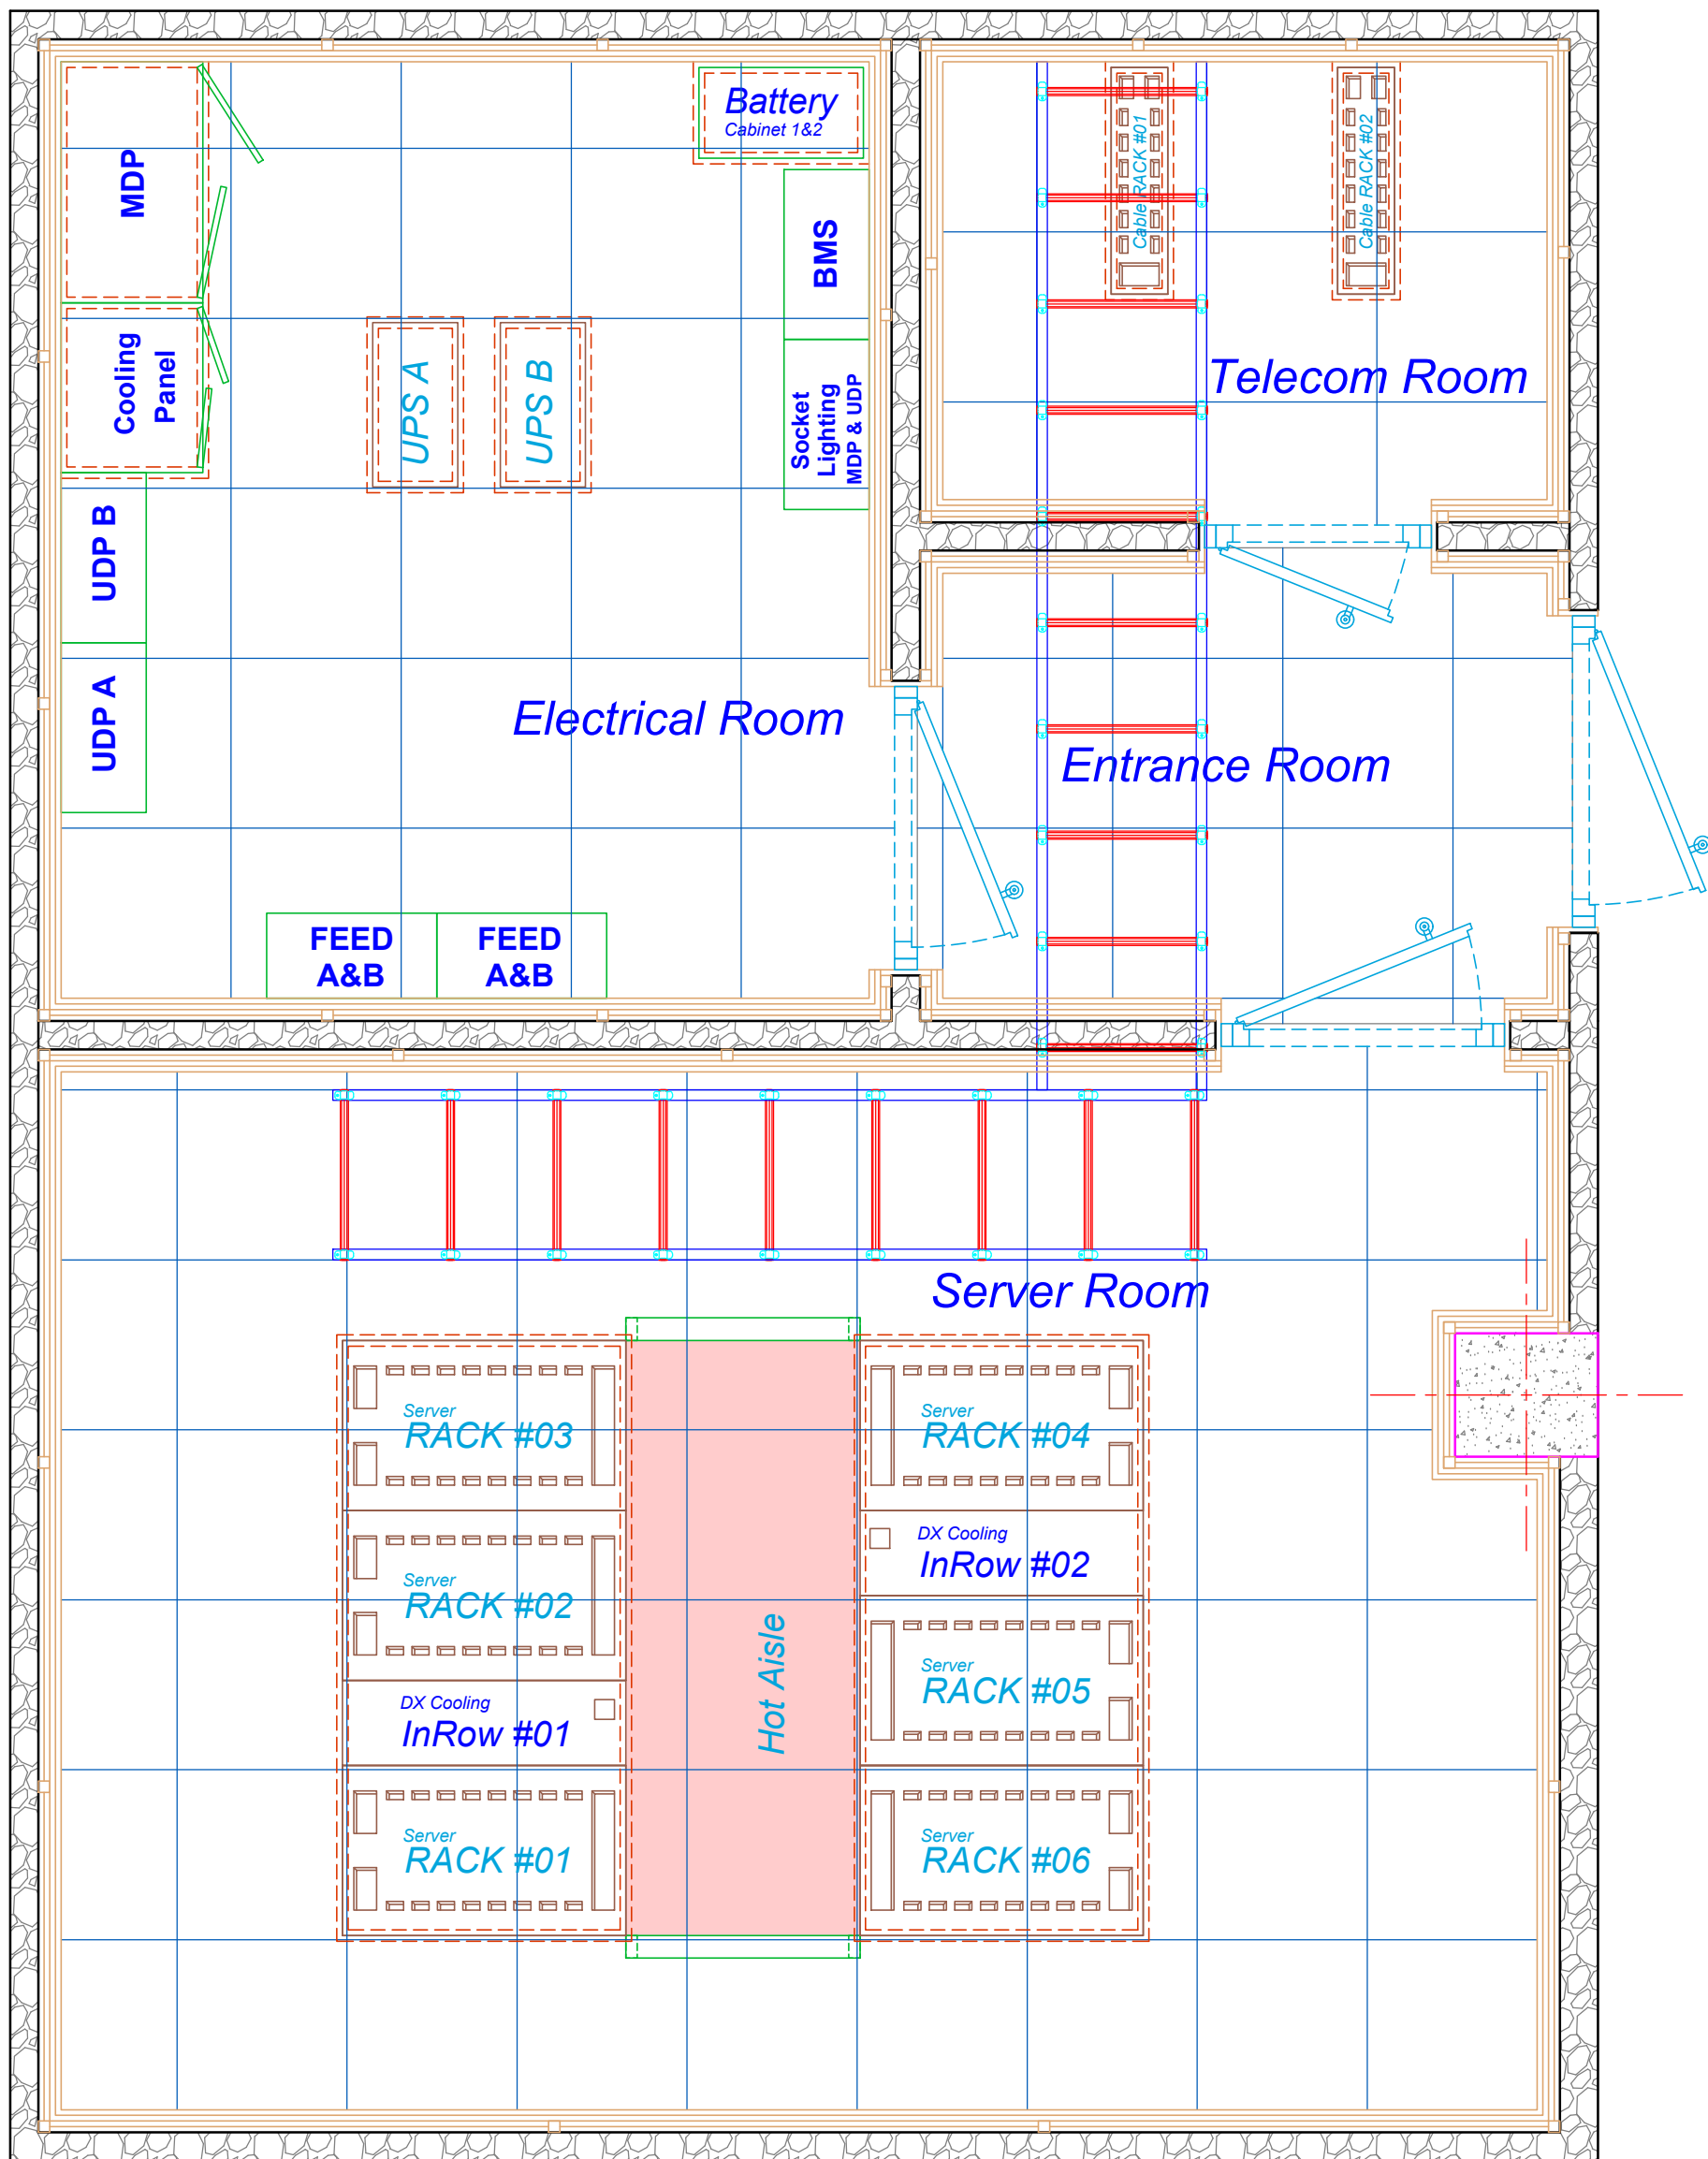

پلان لدر های مخابراتی (داخل سقف کاذب)


مقیاس : A3-1:25


توضیحات :

پیمانکار :

کارفرما :

Sheet No : H-23	
drawing Scale: 1:100	Type: H
Date : 98/12	Rev. : H/3

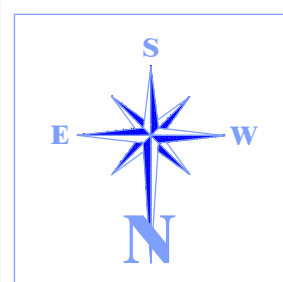

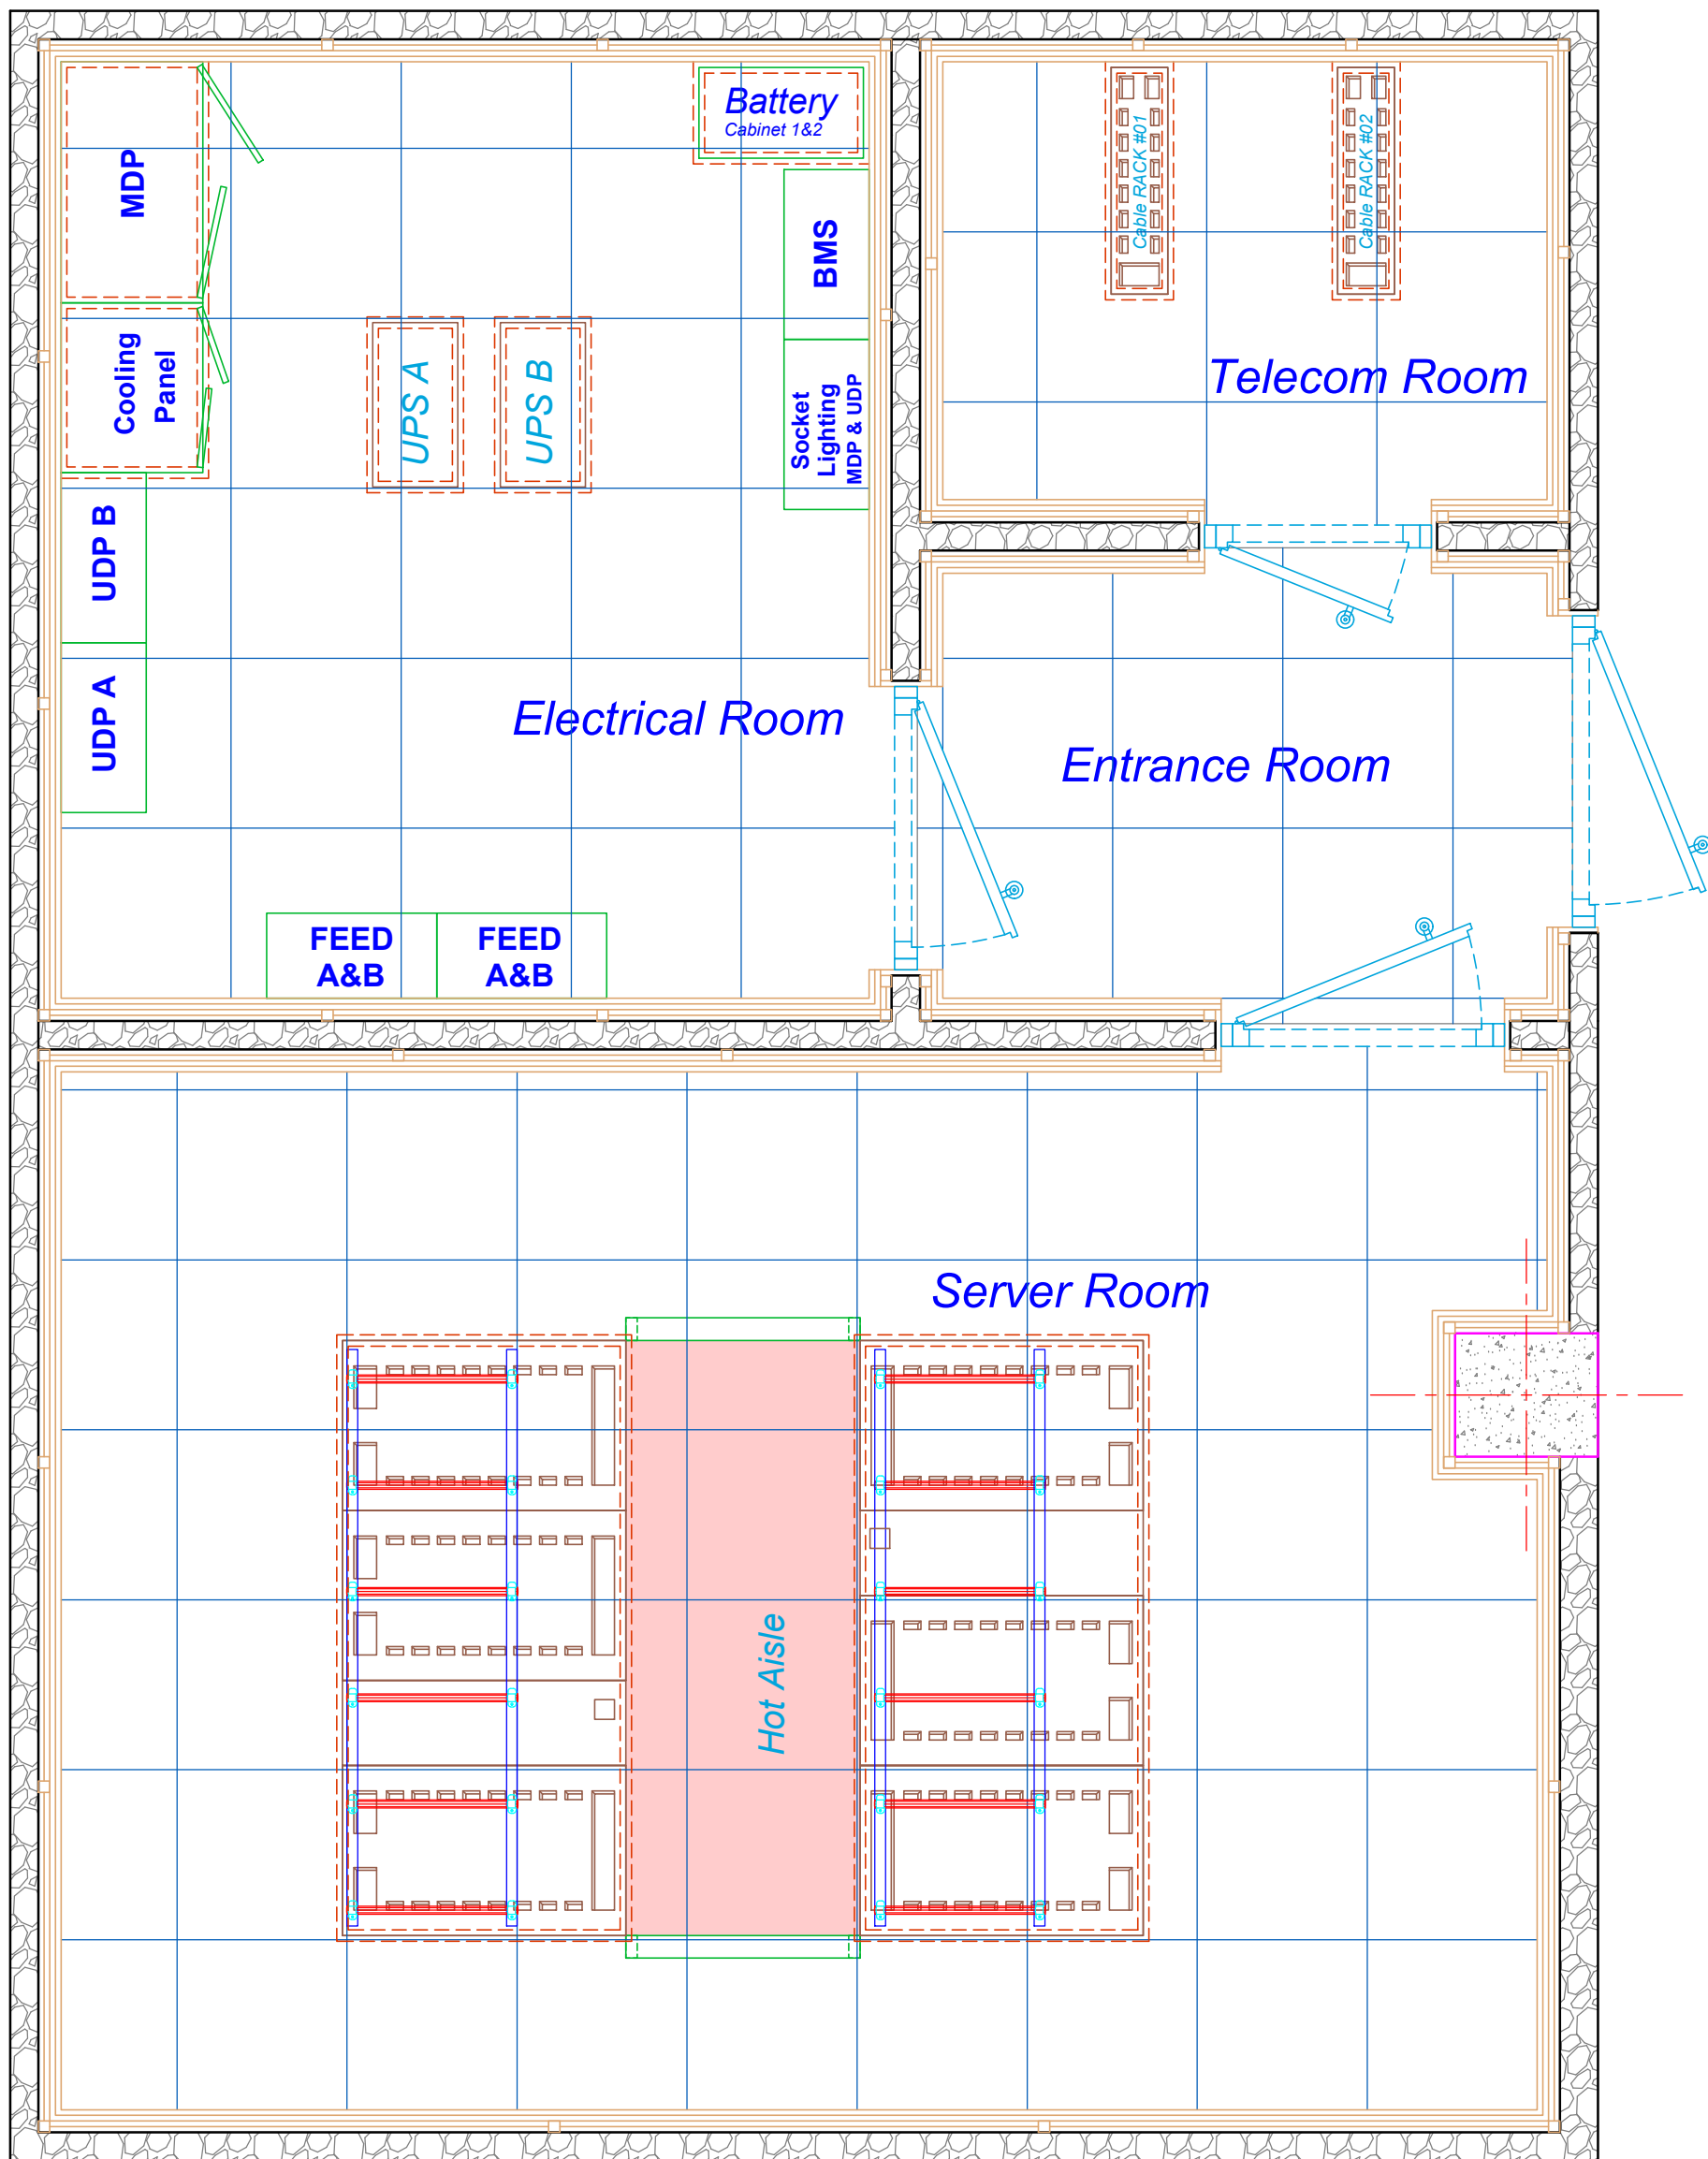



پلان لدر های مخابراتی (روی رگ ها)

مقیاس : A3-1:25

Sheet No : H-24	
drawing Scale: 1:100	Type: H
Date : 98/12	Rev. : H/3

توضیحات :	

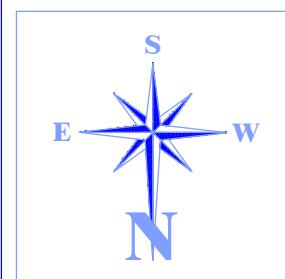

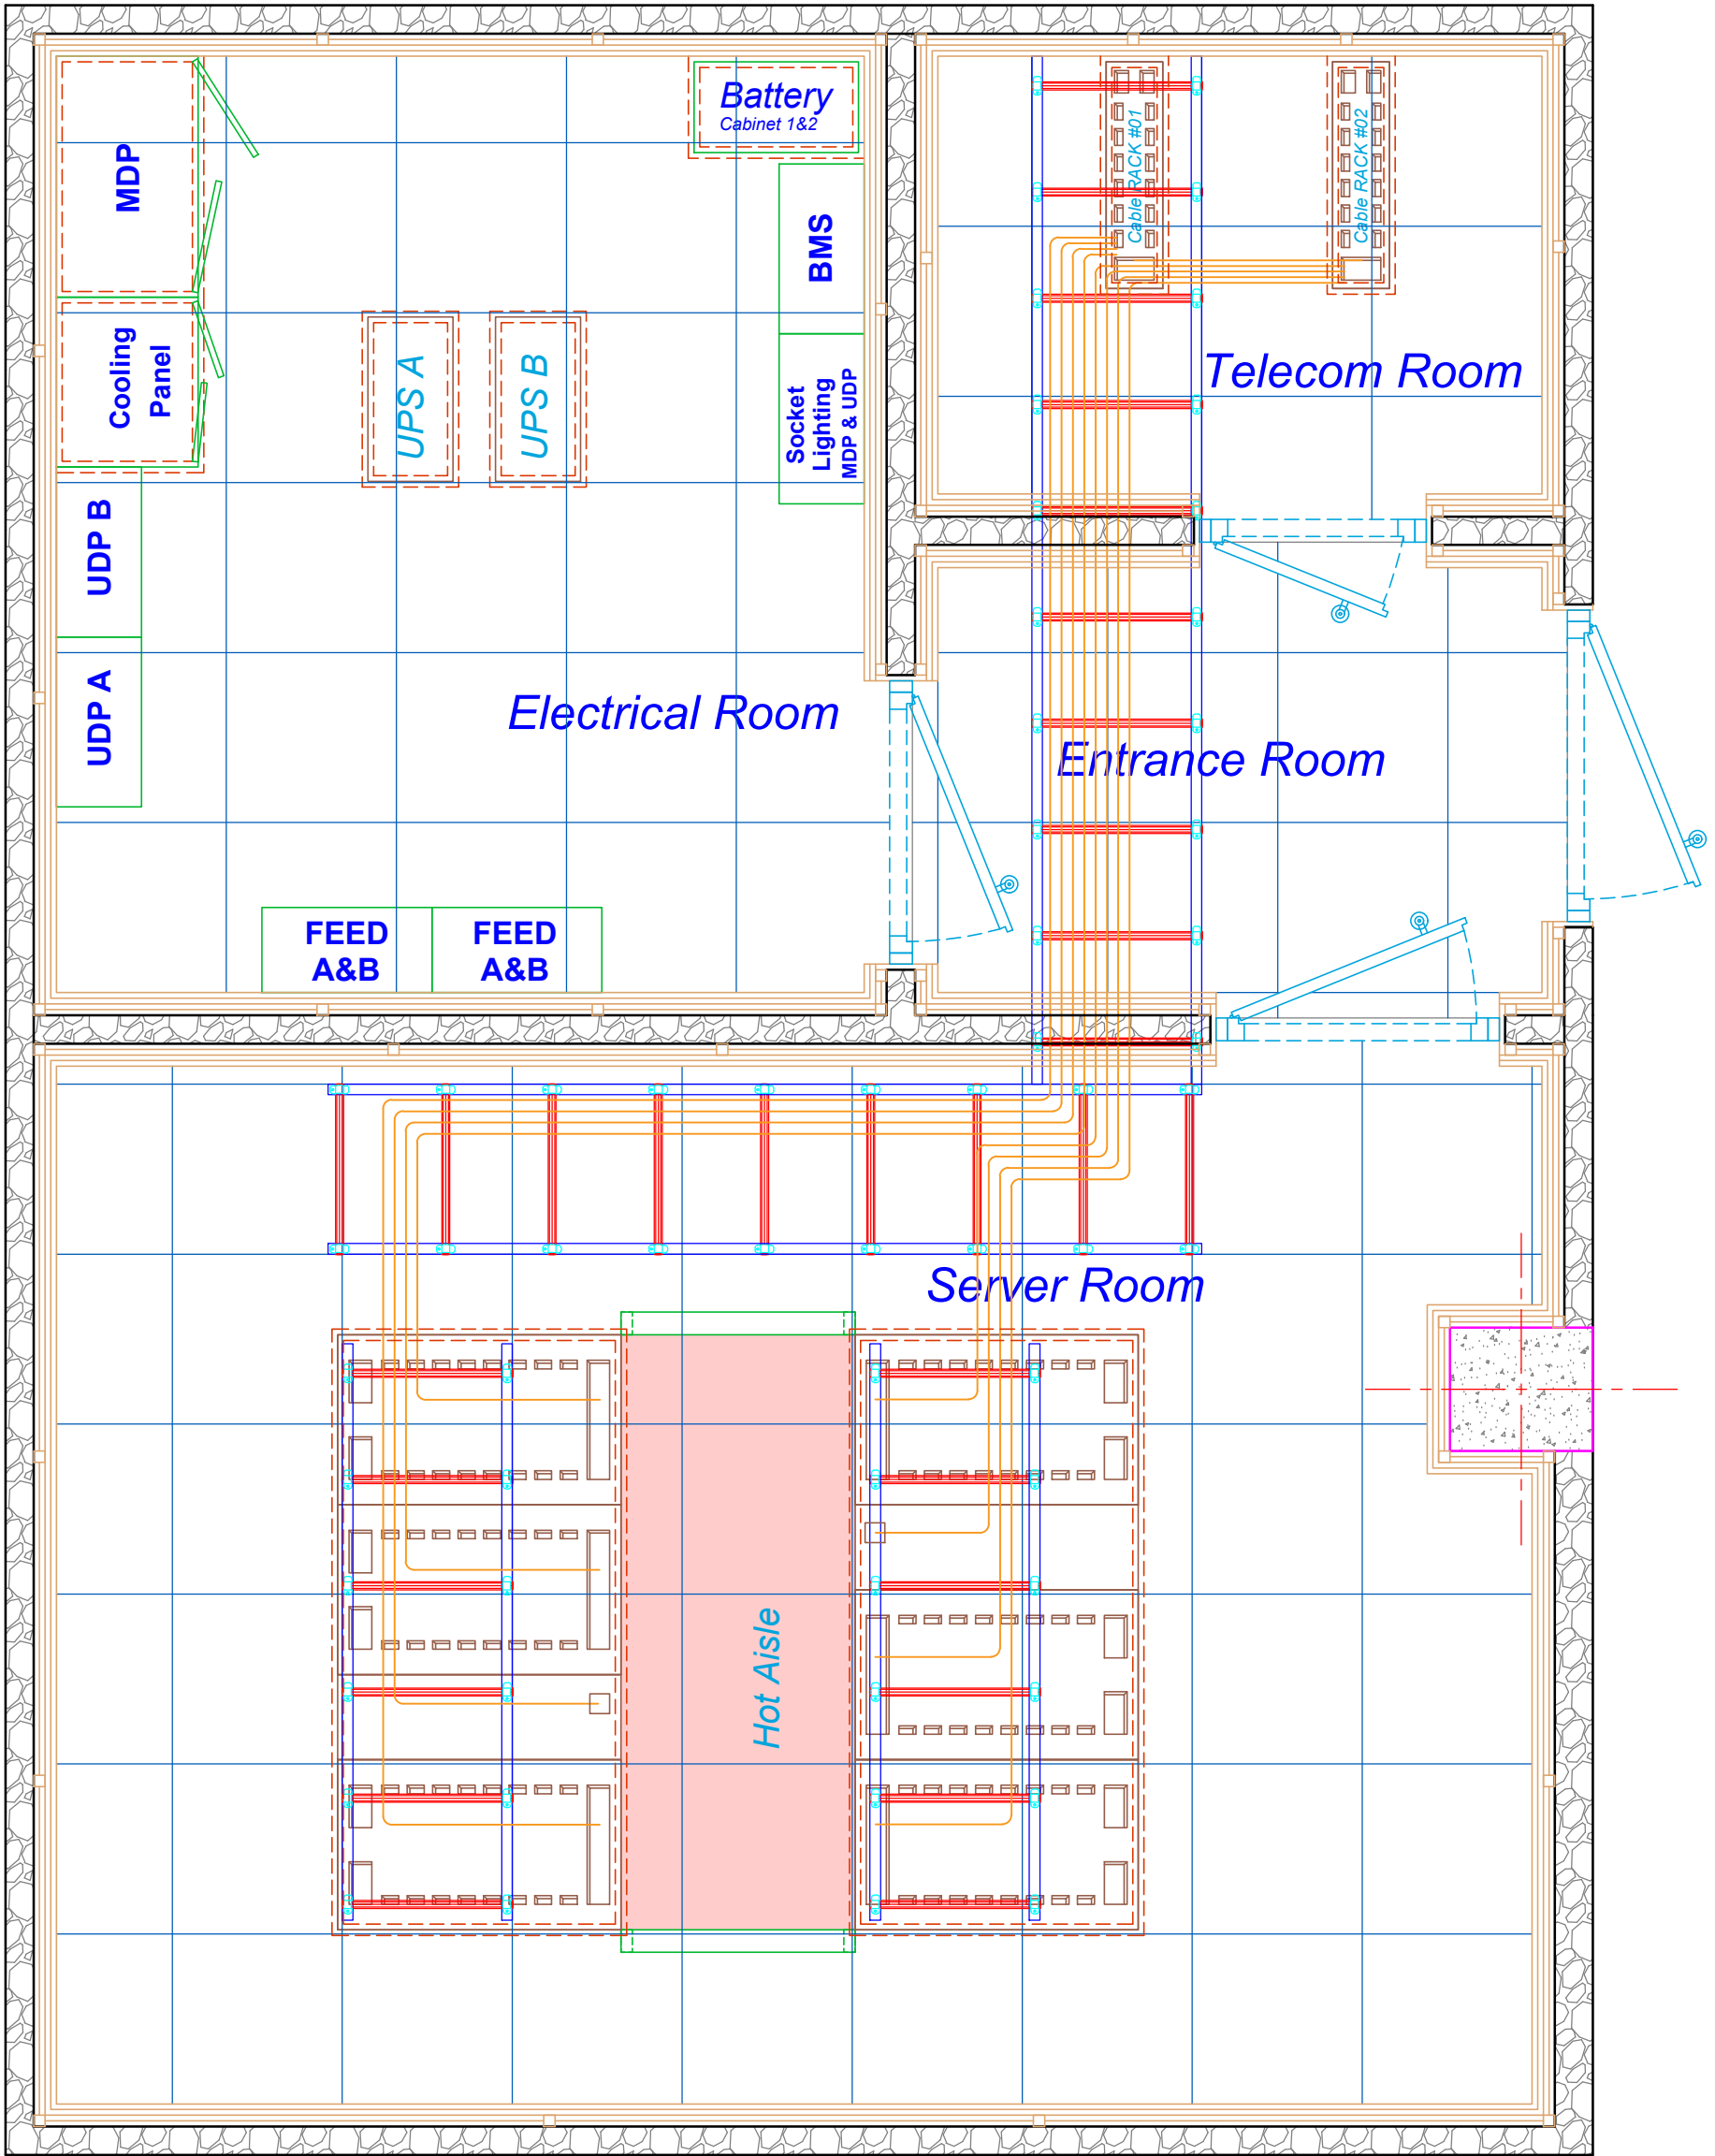



پلان کابل های مسی ارتباطی رک به رک

مقیاس : A3-1:25

Sheet No : H-25	
drawing Scale: 1:100	Type: H
Date : 98/12	Rev. : H/3

توضیحات :

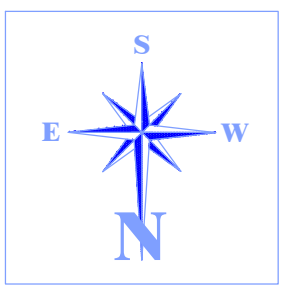

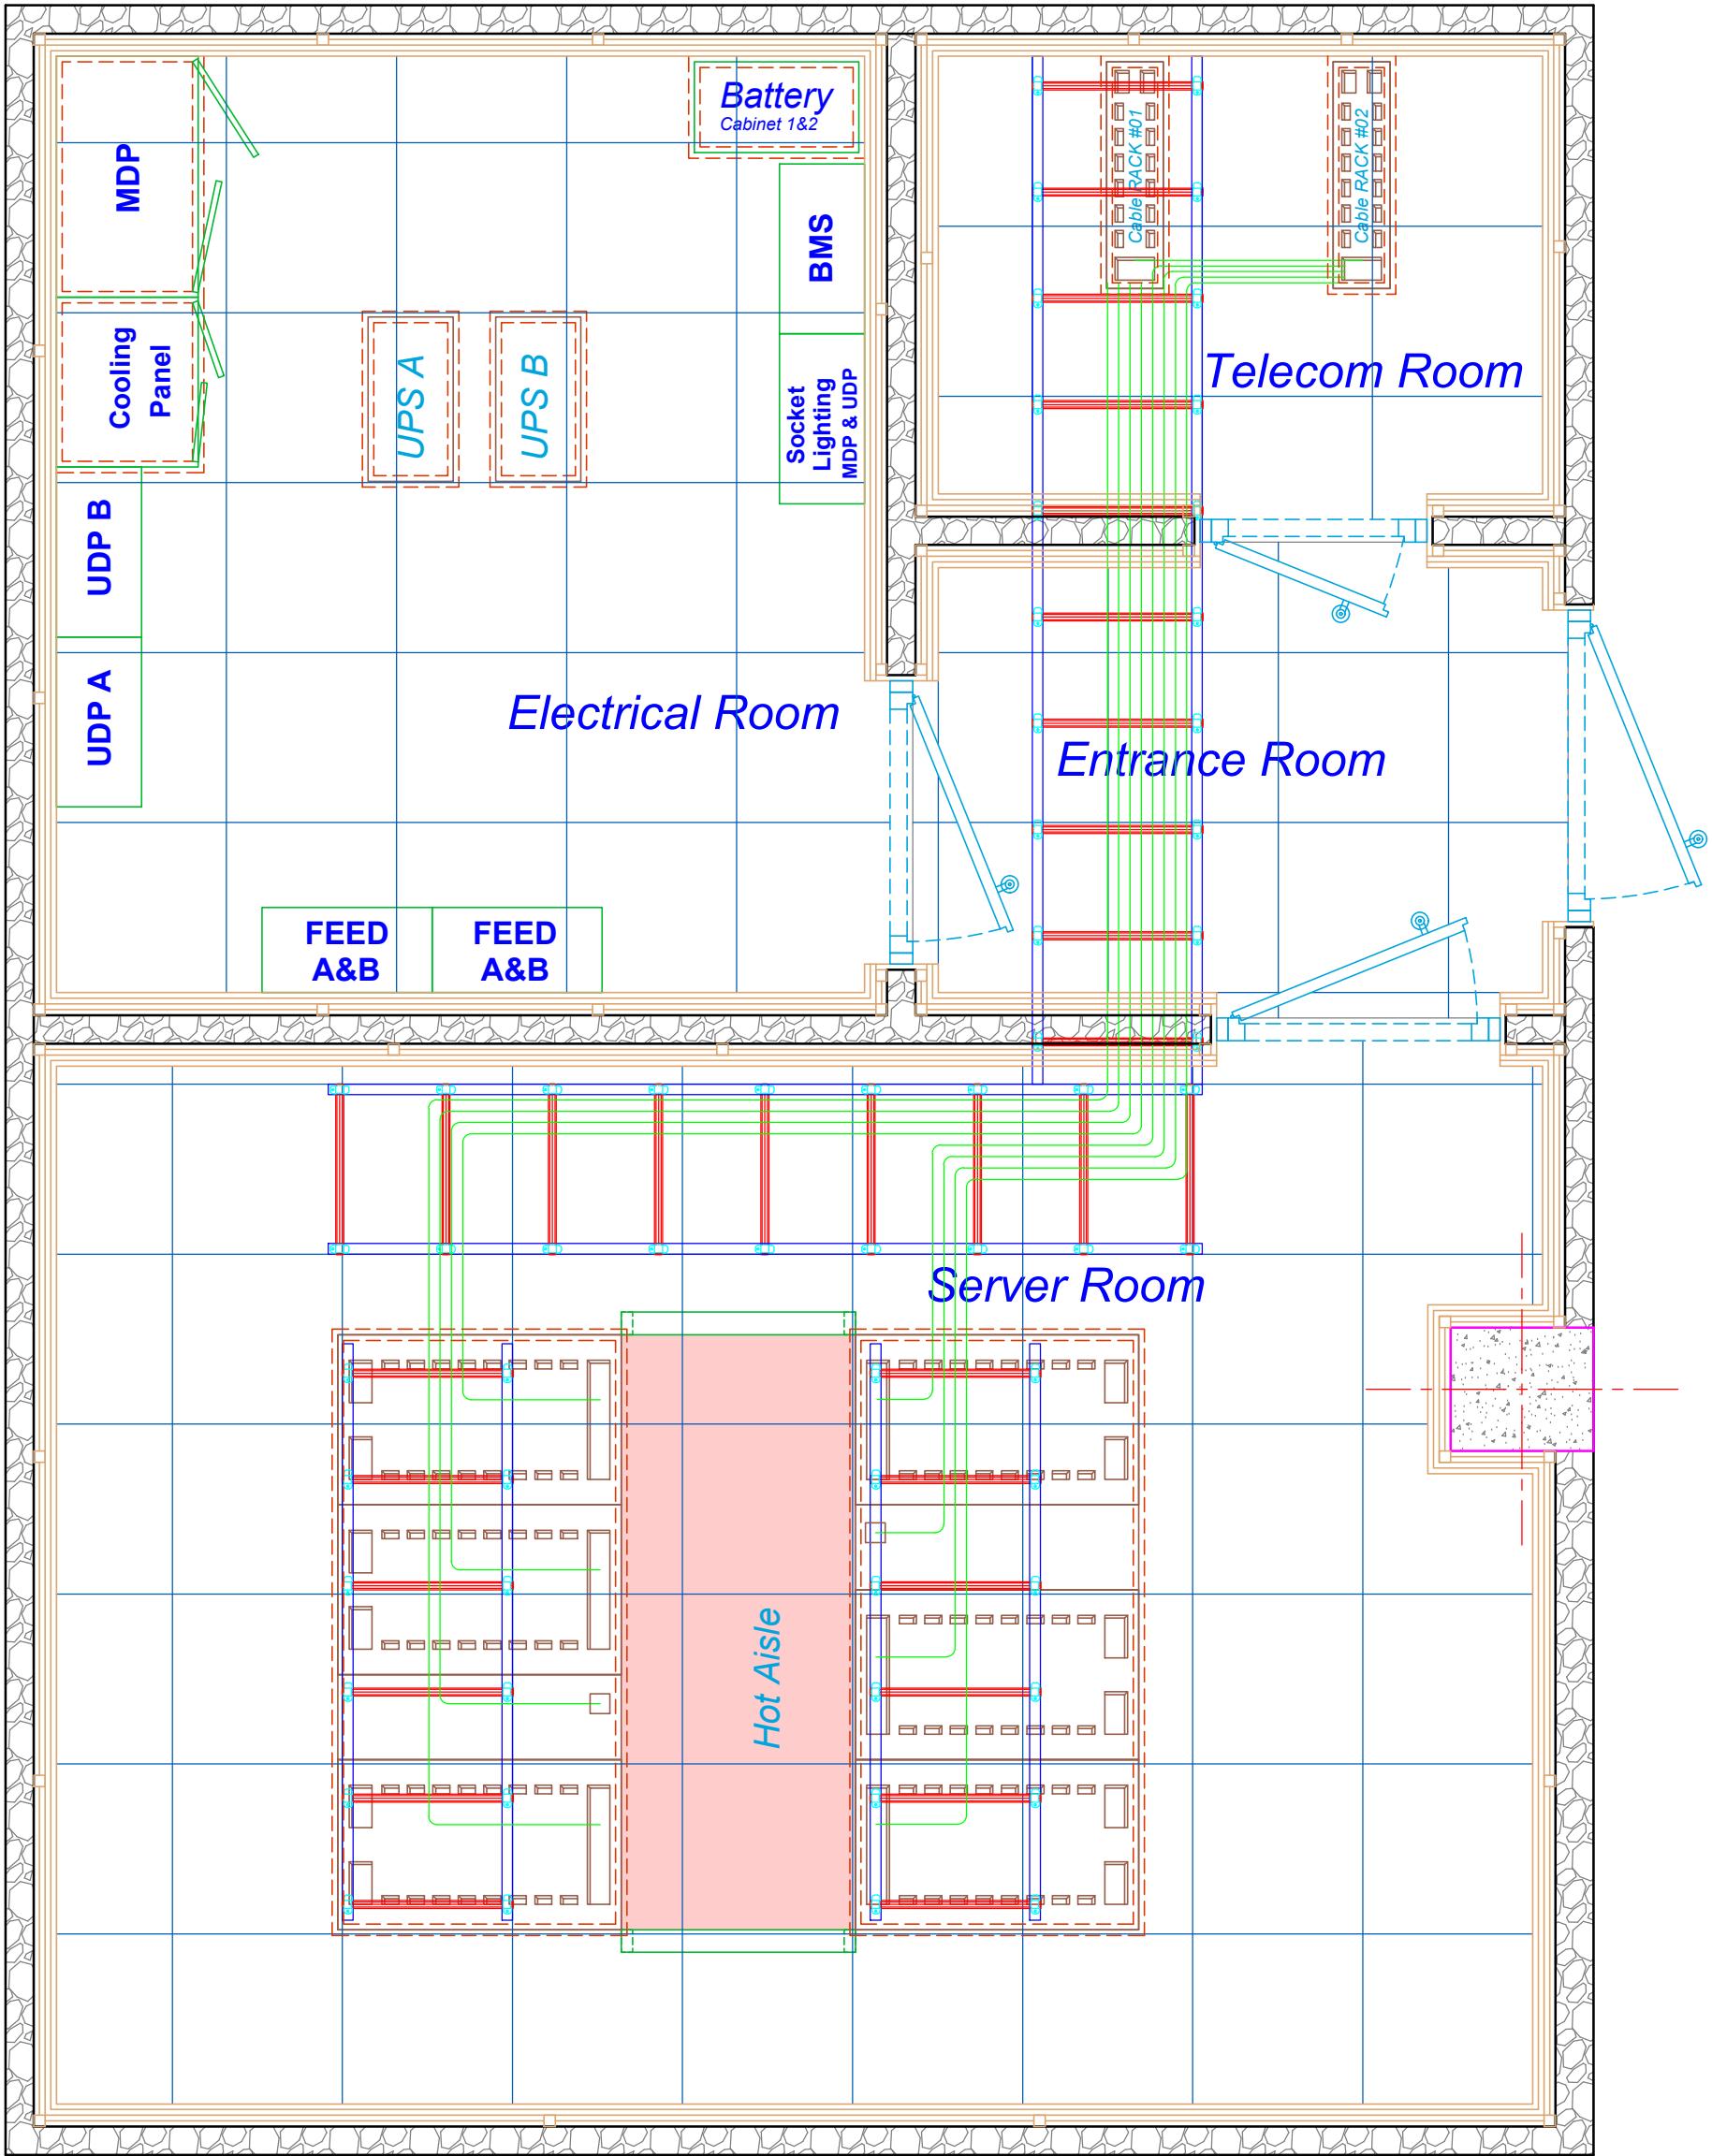

پلان کابل های فیبر نوری ارتباطی رک به رک


مقیاس : A3-1:25

توضیحات :

پیمانکار :

کارفرما :

Sheet No : H-26	
drawing Scale: 1:100	Type: H
Date : 98/12	Rev. : H/3

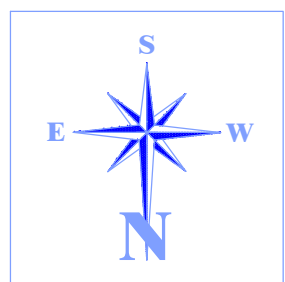

طراحی زیرساخت فیزیکی و تجهیزات و مسیر عبور کابل‌های مرکز داده
شرکت پالایش نفت جی (سهامی عام)
{ Rev. H/3 }

